


План 9-го этажа

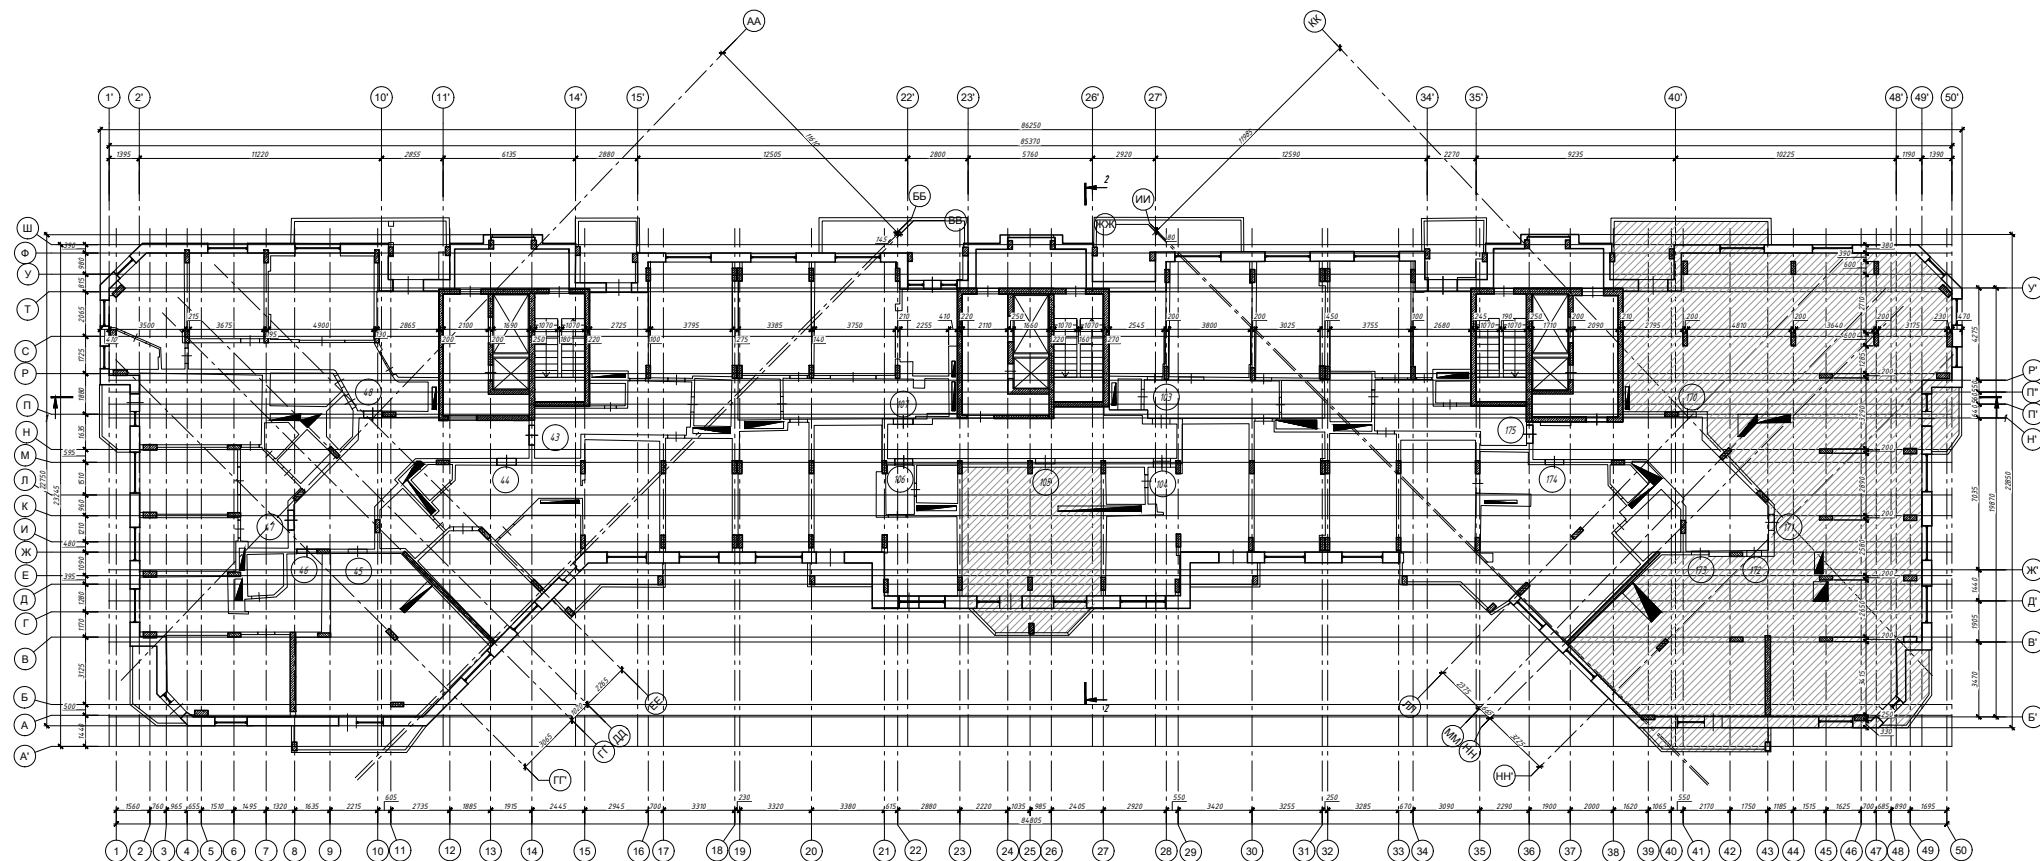


Условные обозначения:

 - Отсутствует доступ

~~Примечание: За отметку 0.00 принят уровень чистого пола первого этажа.~~

								Шифр 176/25-СК - ТЗ-Г		
								Техническое обследование строительных конструкций и инженерных систем здания многоквартирного жилого дома, расположенного по адресу МО, г.о. Истра, ул. 25 Лет Октября, д. 9		
Изм.	Кол.ч.	Лист	№ Док.	Подпись	Дата			Стадия	Лист	Листов
Разработал			Богатырева				Техническое заключение	TЗ	10	70
Разработал			Шеманаева							
Н. контр.			Позднякова				План 9-го этажа	ГБУ МО "УТНР"		
Н. контр.			Полуэктова							
								ГБУ МО "УТНР"		

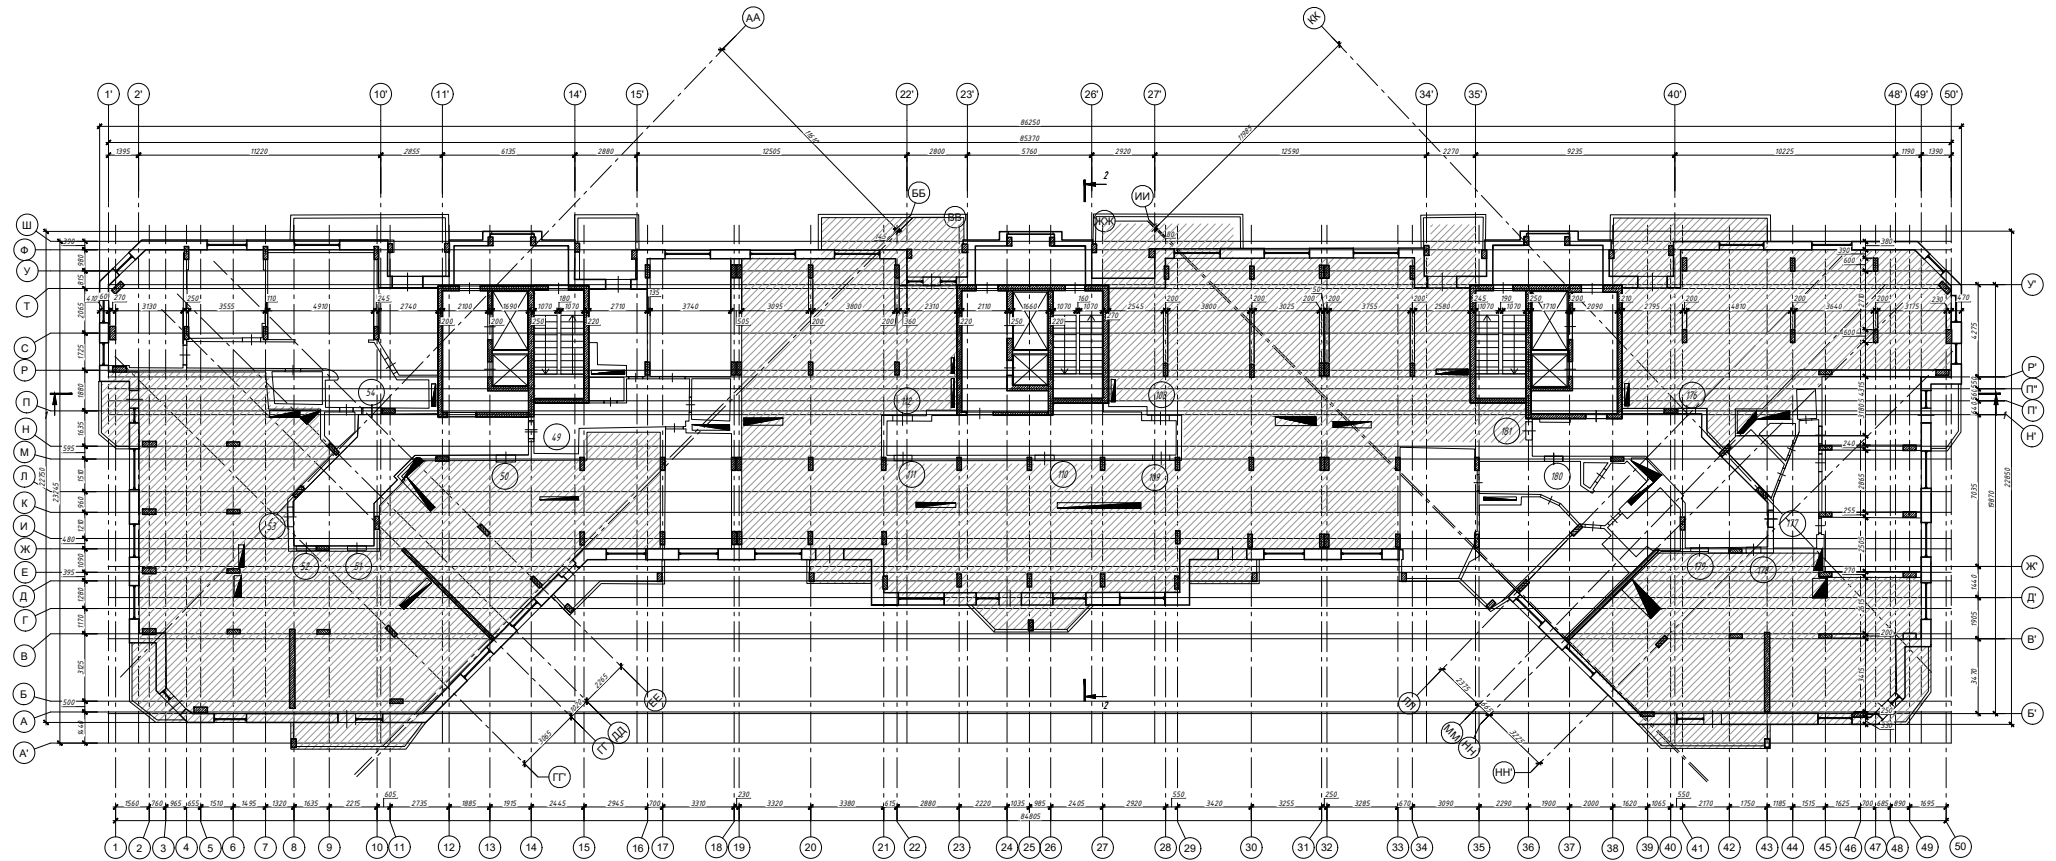


Условные обозначения:
- Отсутствует доступ

Примечание: За отметку 0.00 принят уровень чистого пола первого этажа.

Шифр 176/25-СК-ТЗ-Г				
Техническое обследование строительных конструкций и инженерных систем здания многоквартирного жилого дома, расположенного по адресу: МО, г.о. Истра, ул. 25 Лет Октября, д. 9				
Изм.	Кол.уч.	Лист	№ Док.	Подпись
Разработал	Богатырева			
Разработал	Шеманаева			
Н. контр.	Позднякова			
Н. контр.	Полуэктова			
Техническое заключение			Стадия	Лист
План 10-го этажа			ТЗ	11
			Листов	70
			ГБУ МО "УТНКТ"	

Согласовано	
Взам. инж. Н	
Подп. и дата	
Инв. и подл.	

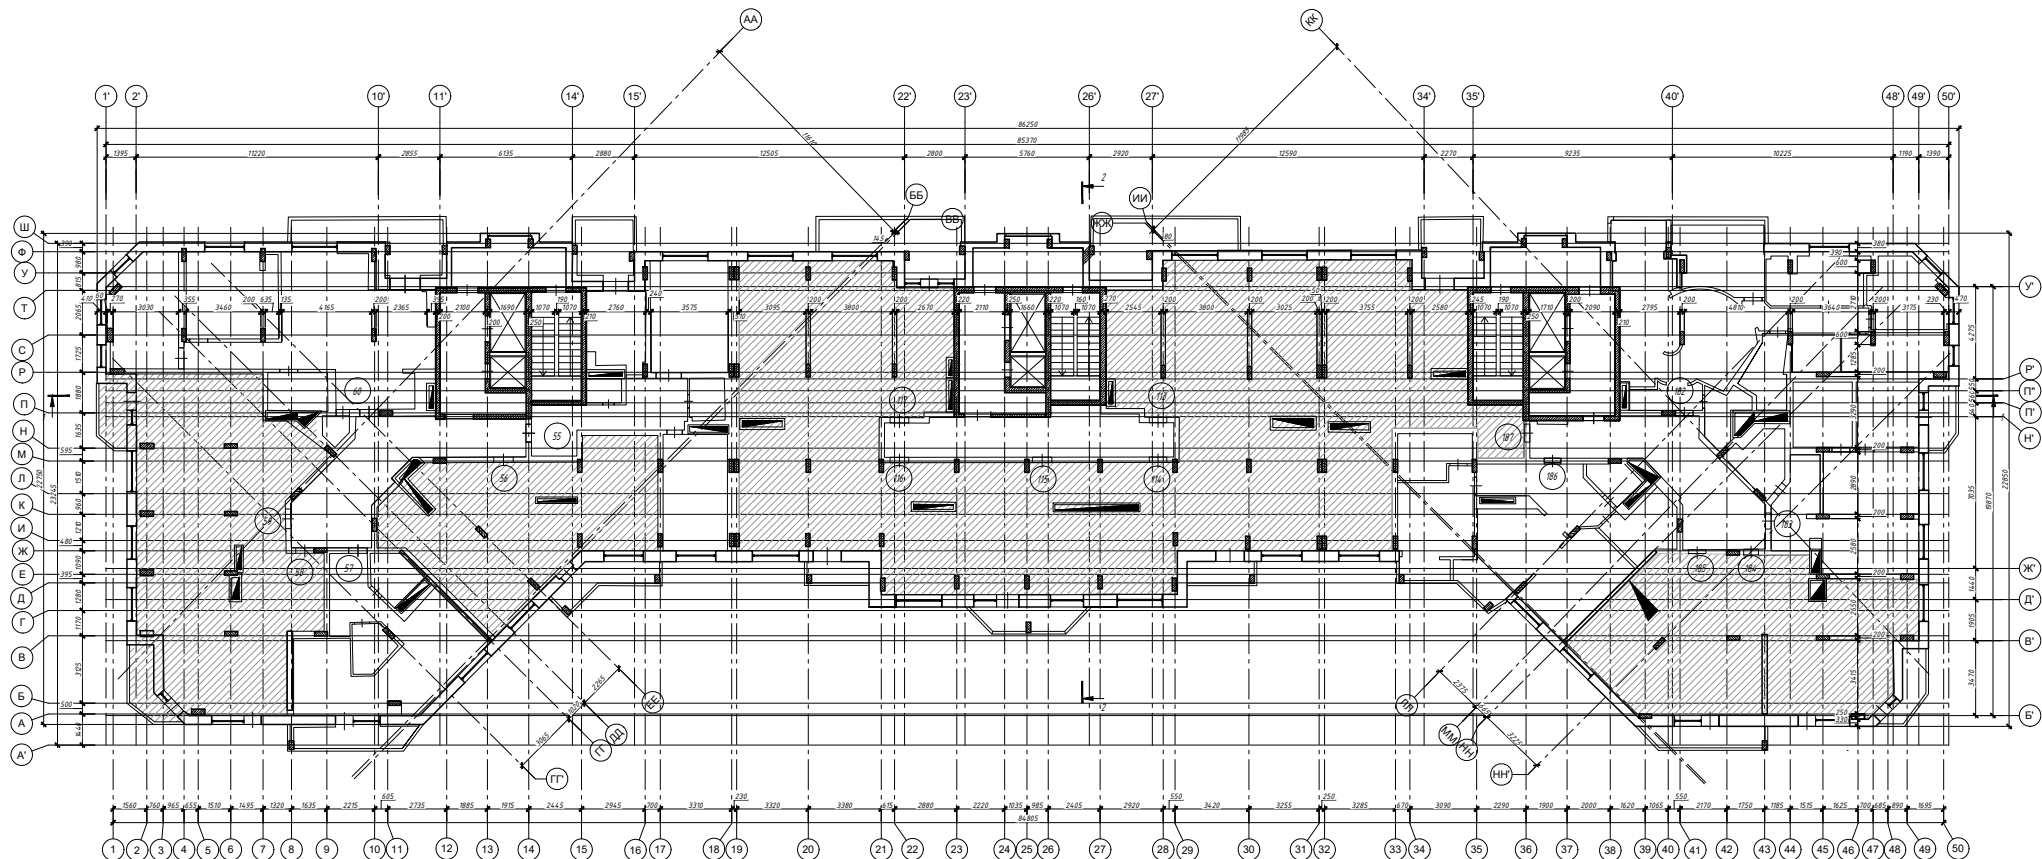


Условные обозначения:

■ - Отсутствует доступ

Примечание: За отметку 0.00 принят уровень чистого пола первого этажа.

Шифр 176/25-СК-ТЗ-Г				
Техническое обследование строительных конструкций и инженерных систем здания многоквартирного жилого дома, расположенного по адресу: МО, г.о. Истра, ул. 25 Лет Октября, д. 9				
Изм.	Кол.уч.	Лист	№ Док.	Подпись
Разработал	Богатырева			
Разработал	Шеманаева			
Н. контр.	Позднякова			
Н. контр.	Полужатова			
Техническое заключение			Стадия	Лист
			ТЗ	12
План 11-го этажа			Листов	
			70	
ГБУ МО "УТНР"				

Согласовано	
Инф. и подл.	Взам. инф. Н
Подп. и дата	

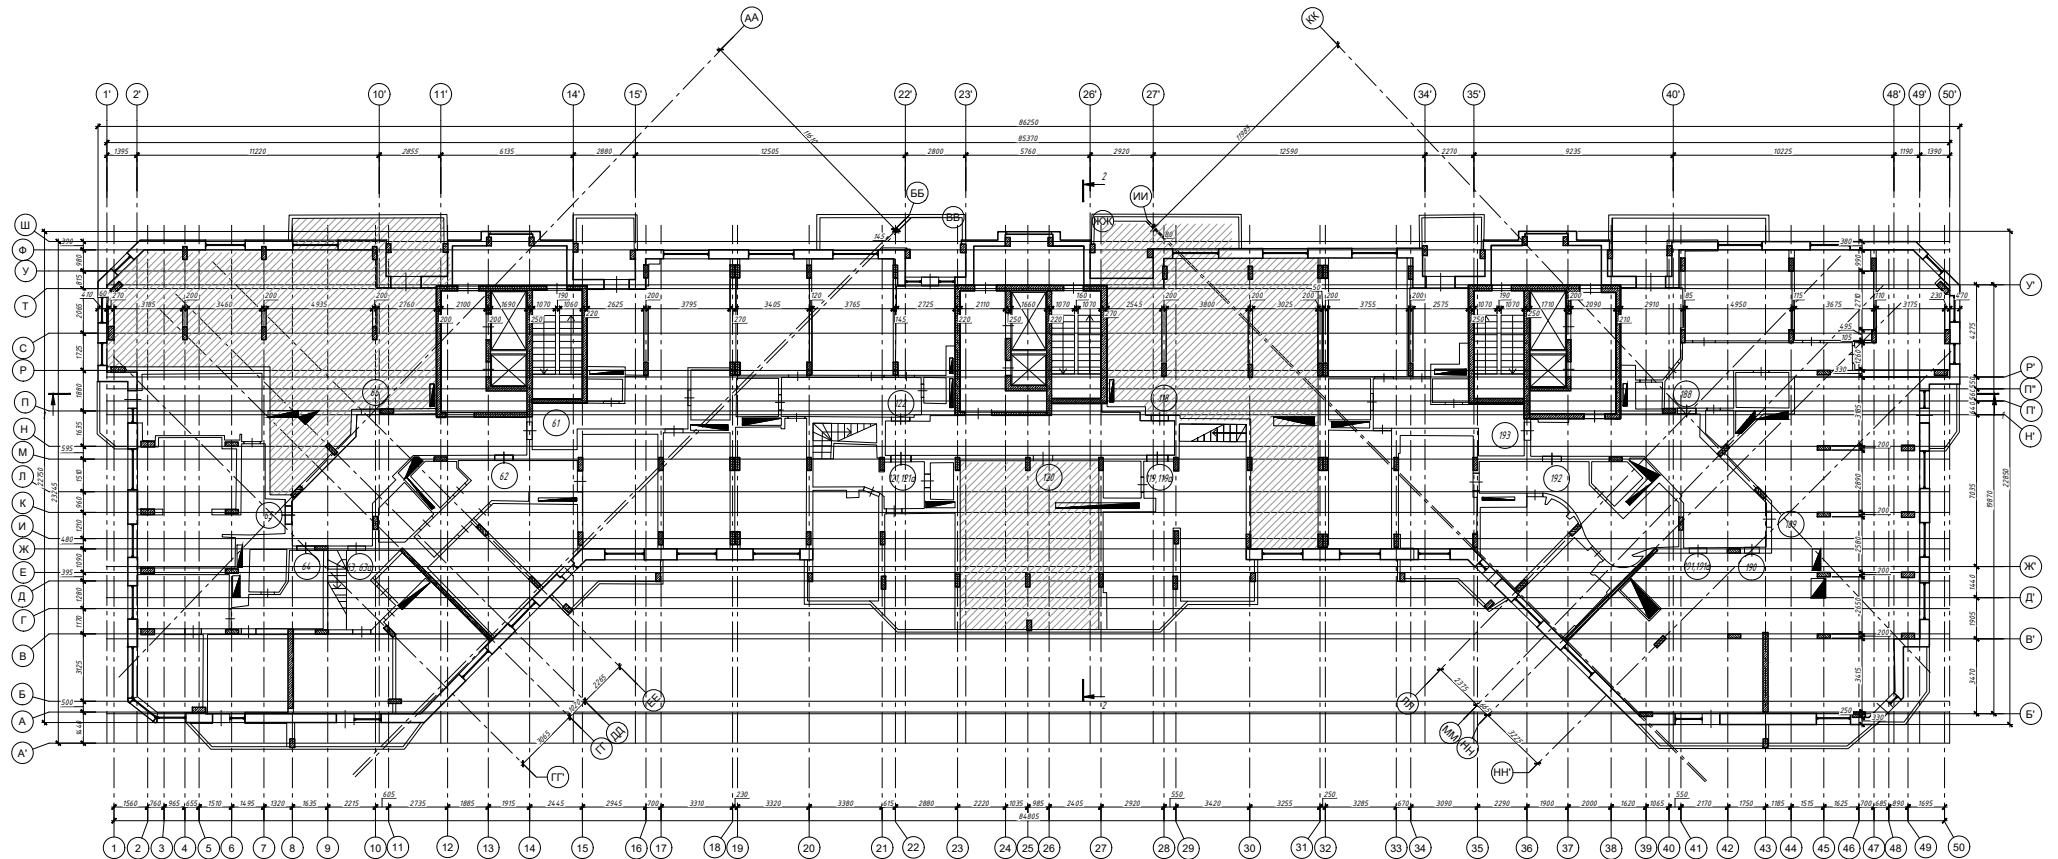


Условные обозначения:
- Отсутствует доступ

Примечание: За отметку 0.00 принят уровень чистого пола первого этажа.

						Шифр 176/25-СК-ТЗ-Г			
						Техническое обследование строительных конструкций и инженерных систем здания многоквартирного жилого дома, расположенного по адресу МО, г.о. Истра, ул. 25 Лет Октября, д. 9			
Изм.	Кол.уч	Лист	№ Док.	Подпись	Дата	Техническое заключение	Стадия	Лист	Листов
Разработал	Богатырева						T3	13	70
Разработал	Шеманаева								
						План 12-го этажа	ГБУ МО "УТНР"		
Н. контр.	Позднякова						ГБУ МО "УТНР"		
Н. контр.	Полужетова								
							 Управление		

Согласовано	
Взам. инв. N	
Подп. и дата	
Инв. N подл.	

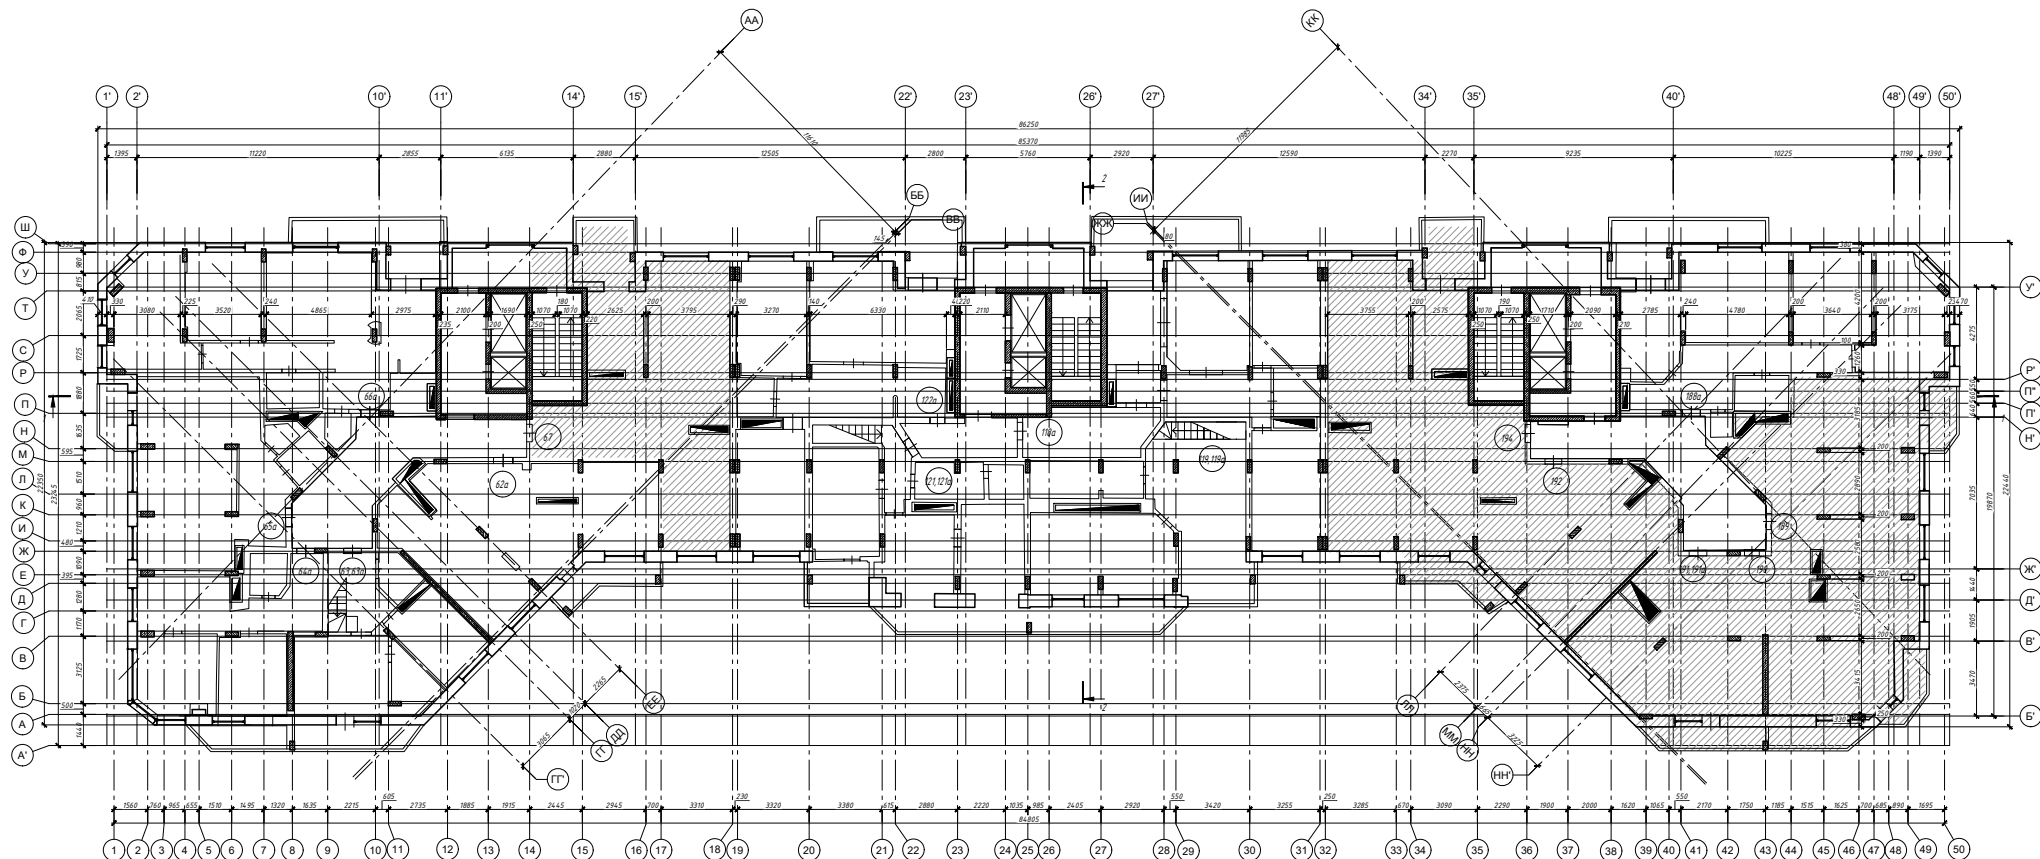


Условные обозначения:
- Отсутствует доступ

Примечание: За отметку 0.00 принят уровень чистого пола первого этажа.

						Шифр 176/25-СК-ТЗ-Г			
						Техническое обследование строительных конструкций и инженерных систем здания многоквартирного жилого дома, расположенного по адресу МО, г.о. Истра, ул. 25 Лет Октября, д. 9			
Изм.	Кол.уч.	Лист	№ Док.	Подпись	Дата	Техническое заключение	Стадия	Лист	Листов
Разработал	Богатырева						ТЗ	14	70
Разработал	Шеманаева					План 13-го этажа	ГБУ МО "УТНР"		
Н. контр.	Позднякова						ГБУ МО "УТНР"  Администрация Московской области		
Н. контр.	Полужтова								

Согласовано	
Взам. инв. №	
Подп. и дата	
Инв. № подл.	

План кровли

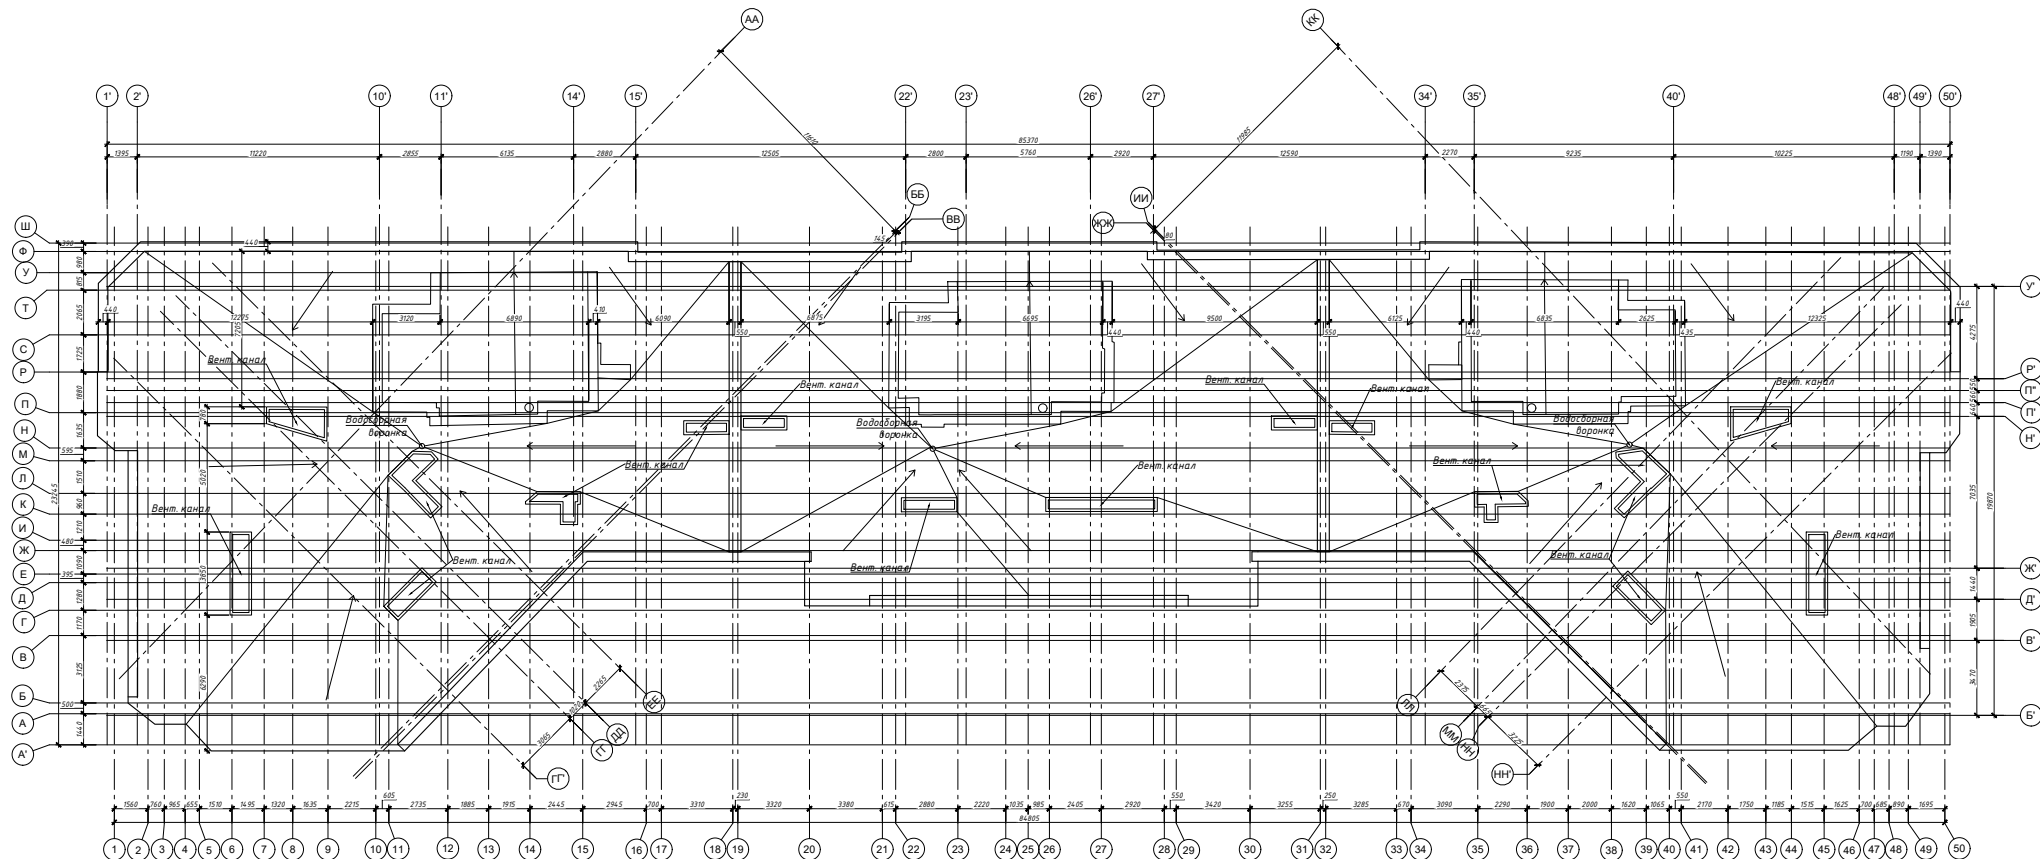


Условные обозначения:
- Отсутствует доступ
- Уклон кровли

Примечание: За отметку 0.00 принят уровень чистого пола первого этажа.

						Шифр 176/25-СК-ТЗ-Г			
						Техническое обследование строительных конструкций и инженерных систем здания многоквартирного жилого дома, расположенного по адресу: МО, г.о. Истра, ул. 25 Лет Октября, д. 9			
Изм.	Кол.уч.	Лист	№ Док.	Подпись	Дата	Техническое заключение	Стадия	Лист	Листов
Разработал	Богатырева						ТЗ	15	70
Разработал	Шеманаева					План кровли	ГБУ МО "УТНКТ"		
Н. контр.	Позднякова						 Управление		
Н. контр.	Полужатова								

Согласовано

Взам.инв. №
Подп. и дата
Инв. № подл.

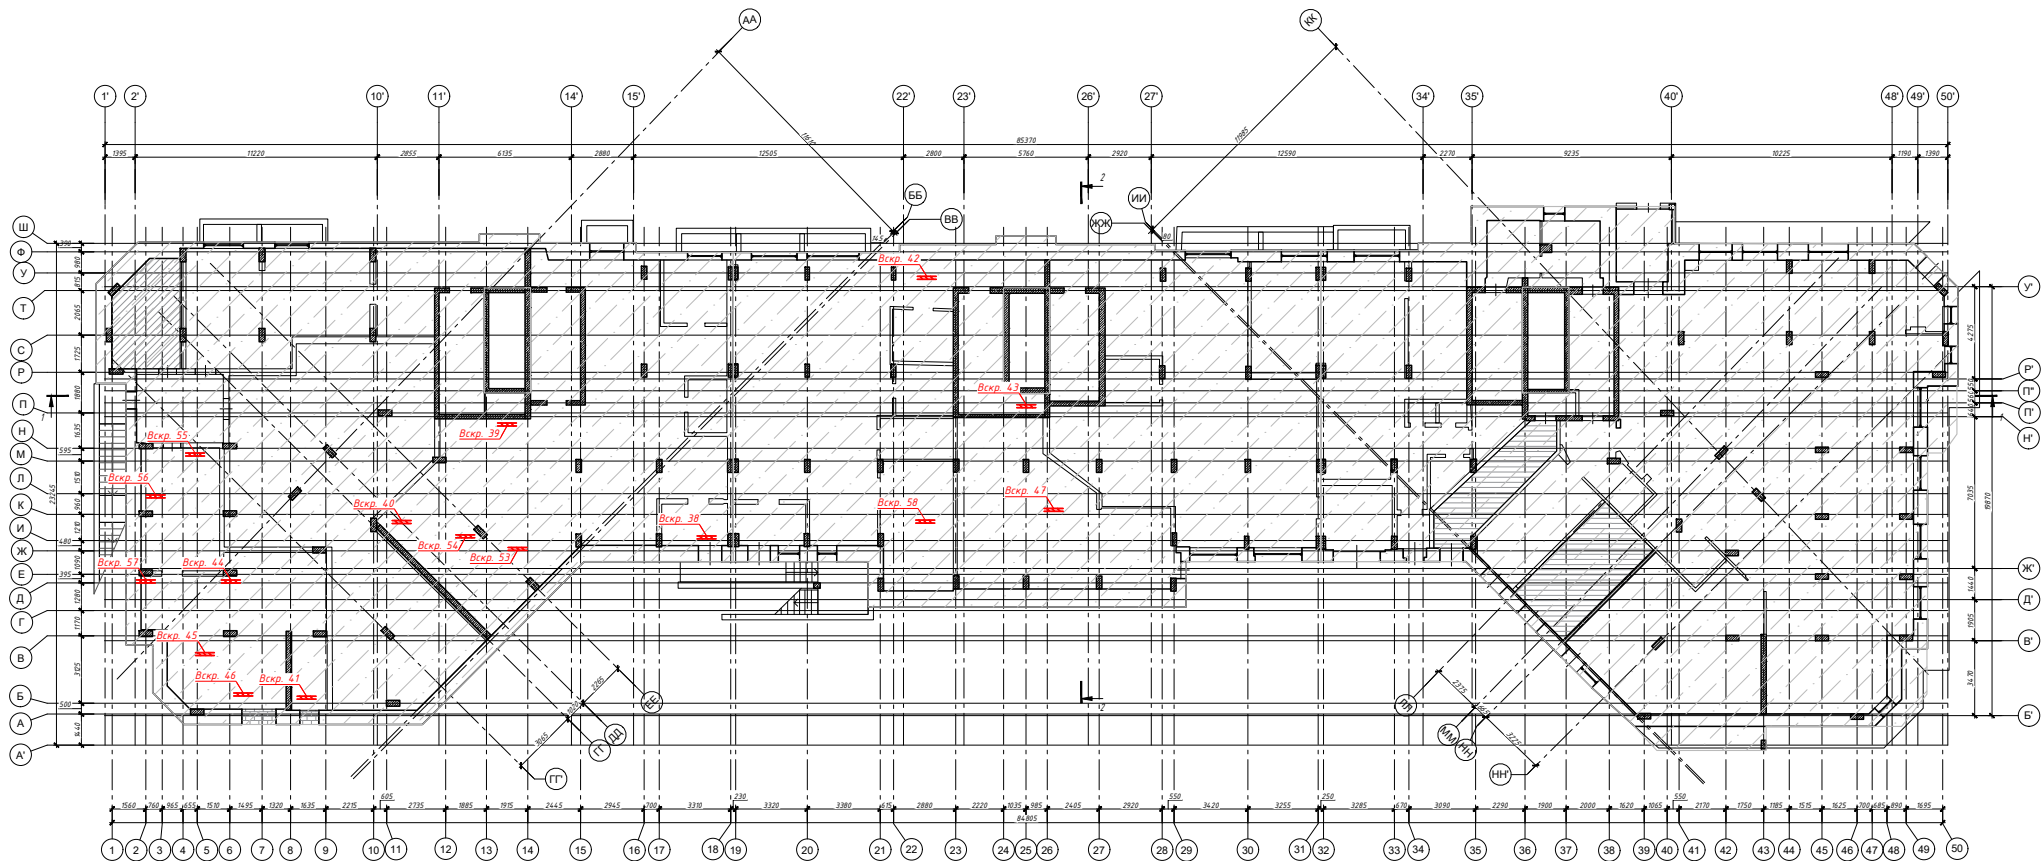

Вскрытие 38

Вскрытие 39


Вскрытие 40

Вскрытие 41

Вскрытие 42

Вскрытие 43

Вскрытие 44

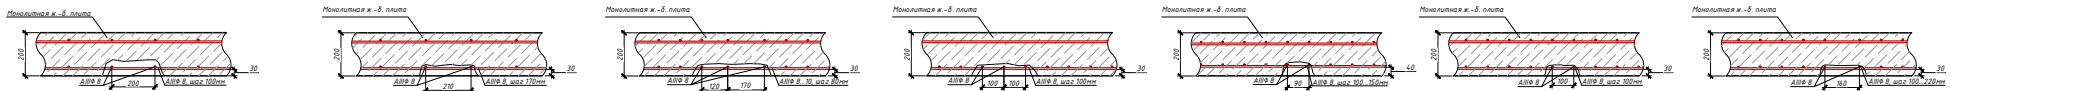


Условные обозначения:

- Отсутствует доступ
- Вскр. 1 - Места вскрытий конструкций
- Монолитный участок


Примечание: За отметку 0.00 принят уровень чистого пола первого этажа.

						Шифр 176/25-СК-ТЗ-Г		
						Техническое обследование строительных конструкций и инженерных систем здания многоквартирного жилого дома, расположенного по адресу МО, г.о. Истра, ул. 25 Лет Октября, д. 9		
Изн.	Кол.уч.	Лист	№Док.	Подпись	Дата			
						Техническое заключение		
Разработал Богатырева						Старший	Лист	Листов
Разработал Шеманаева						ТЗ	16.1	70
						План перекрытия подвала/цокольного этажа		
						Вскрытие 38-44		
Н. контр.	Подпись	Контр.				ГБУ МО "УТНКТ"		
Н. контр.	Полуктова	Подпись						
						 Правительство Московской области		


Вскрытие 45

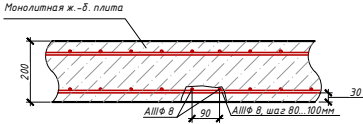


Вскрытие 46

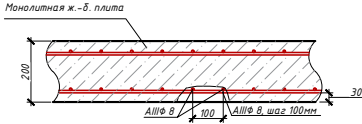


Вскрытие 47

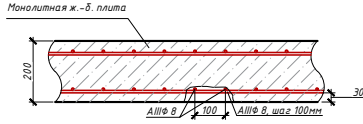


Вскрытие 53

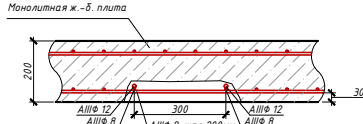


Вскрытие 54

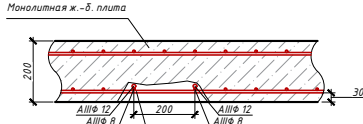


Вскрытие 55

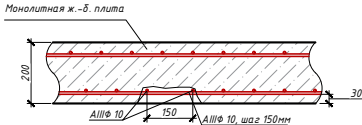


Вскрытие 56

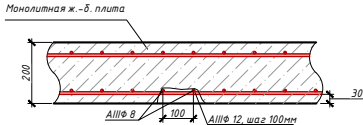

Вскрытие 57

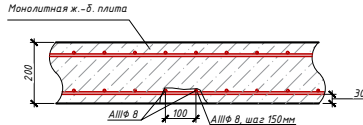

Вскрытие 58

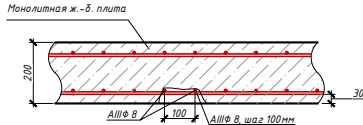


Создано					
Взам. инв. N					
Подп. и дата					
Инв. N подл.					

Примечание: За отметку 0.00 принят уровень чистого пола первого этажа.

						Шифр 176/25-СК-ТЗ-Г		
						Техническое обследование строительных конструкций и инженерных систем здания многоквартирного жилого дома, расположенного по адресу: МО, г.о. Истра, ул. 25 Лет Октября, д. 9		
Изм.	Кол.уч	Лист	№ Док.	Подпись	Дата	Техническое заключение	Стадия	Лист
Разработал	Богатырева						ТЗ	16.2
Разработал	Шеманаева							70
Н. контр.	Позднякова					Вскрытие 45-58	ГБУ МО "УТНР"	
Н. контр.	Полуэктова							

План перекрытия 1-го этажа

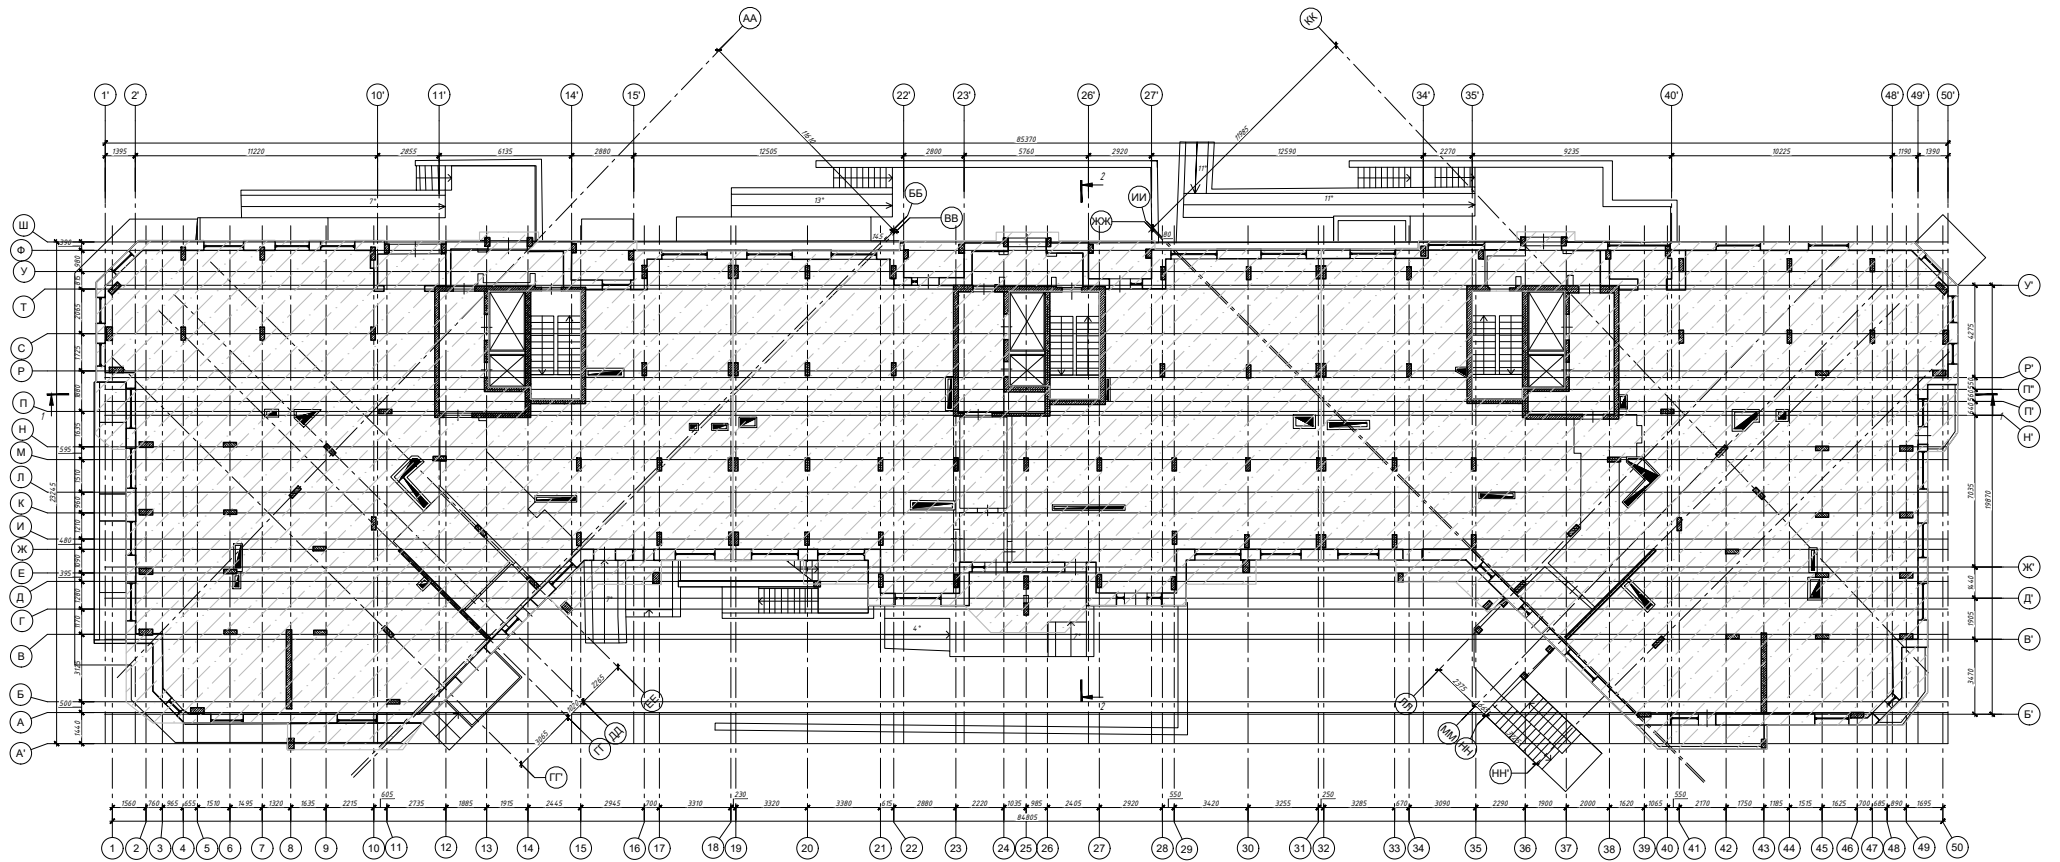

Условные обозначения:

□ - Монолитный участок

Примечание: За отметку 0.00 принят уровень чистого пола первого этажа.


						Шифр 176/25-СК-ТЗ-Г			
						Техническое обследование строительных конструкций и инженерных систем здания многоквартирного жилого дома, расположенного по адресу МО, г.о. Истра, ул. 25 Лет Октября, д. 9			
Изм.	Кол.уч.	Лист	№ Док.	Подпись	Дата	Техническое заключение	Стадия	Лист	Листов
Разработал	Богатырева						ТЗ	17	70
Разработал	Шеманаева					План перекрытия 1-го этажа	ГБУ МО "УТНКТ"		
Н. контр.	Позднякова								
Н. контр.	Полужикова					ГБУ МО "УТНКТ"  Правительство Московской области			

Согласовано

Взам.инж. Н

Подп. и дата

Инв. № подл.

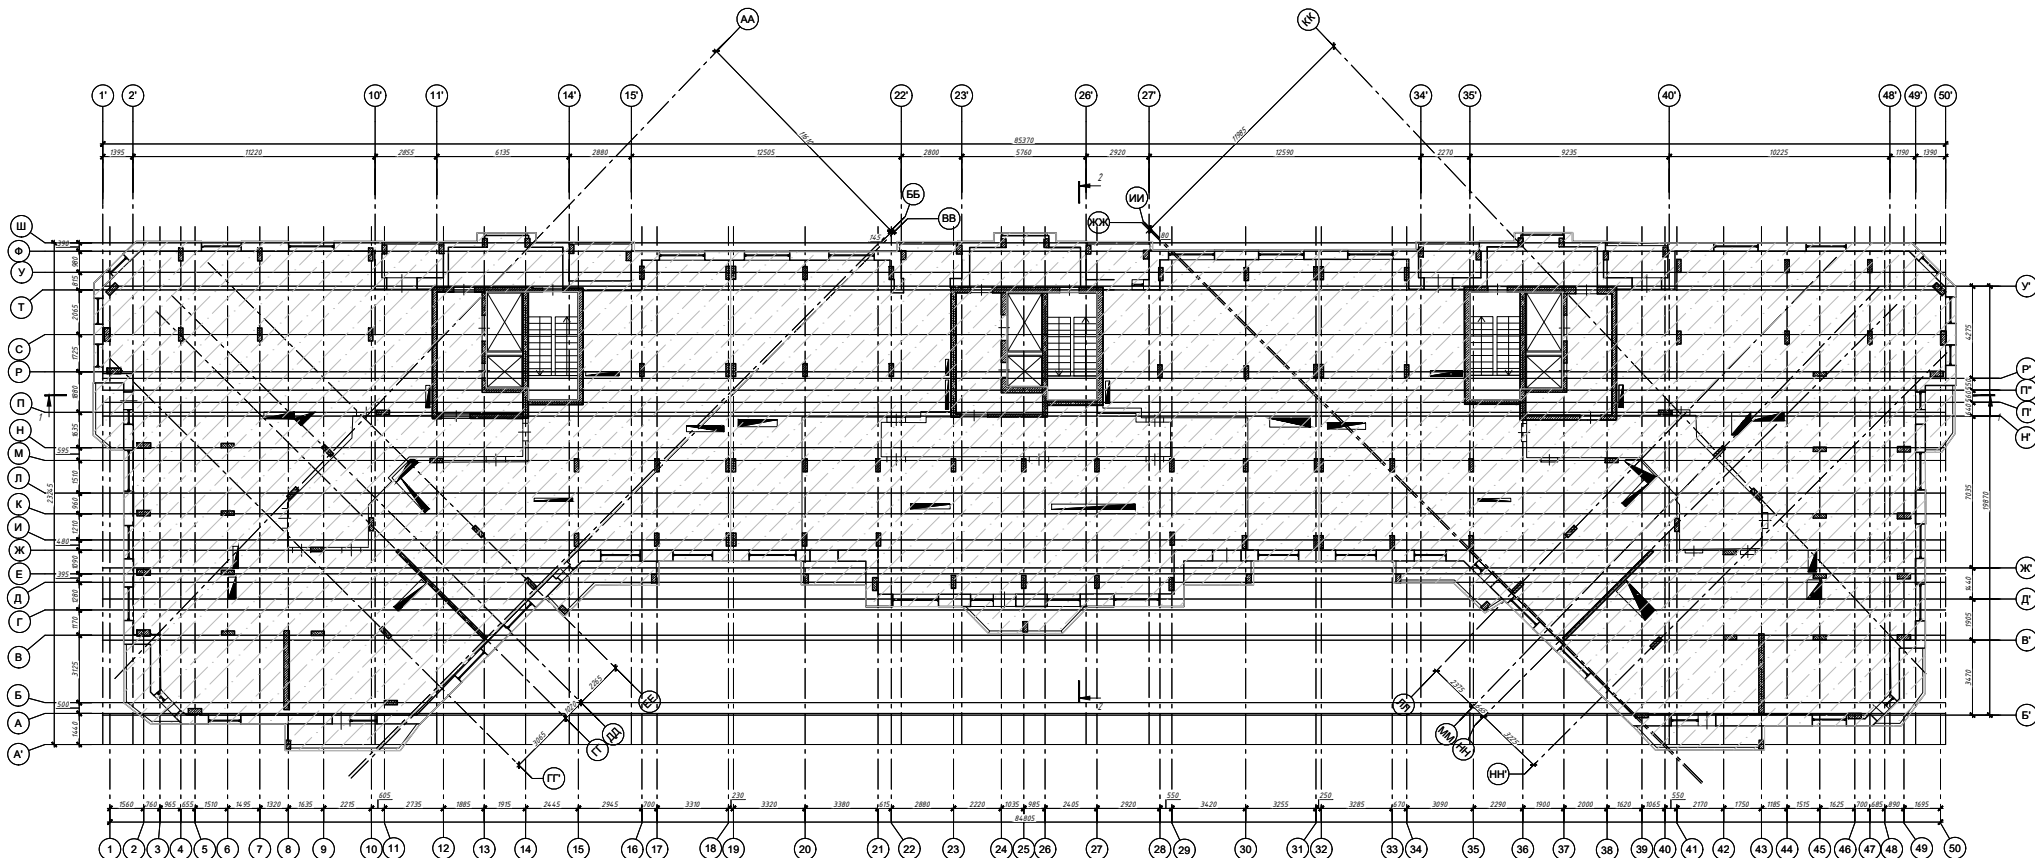

Условные обозначения:


■ - Монолитный участок

Примечание: За отметку 0.00 принят уровень чистого пола первого этажа.

					Шифр 176/25-СК-ТЗ-Г		
					Техническое обследование строительных конструкций и инженерных систем здания многоквартирного жилого дома, расположенного по адресу: МО, г.о. Истра, ул. 25 Лет Октября, д. 9		
Изм.	Кол.уч.	Лист	№ Док.	Подпись	Дата	Техническое заключение	
Разработал	Богатырева					ТЗ	18
Разработал	Шеманаева					70	
План перекрытия 2 - 6-го этажа						ГБУ МО "УТНКТ"	
Н. контр.	Позднякова						
Н. контр.	Полуэктова						

Согласовано	
Подп. и дата	Взам. инв. N
Инв. N подл.	

План перекрытия 7 - 8-го этажа

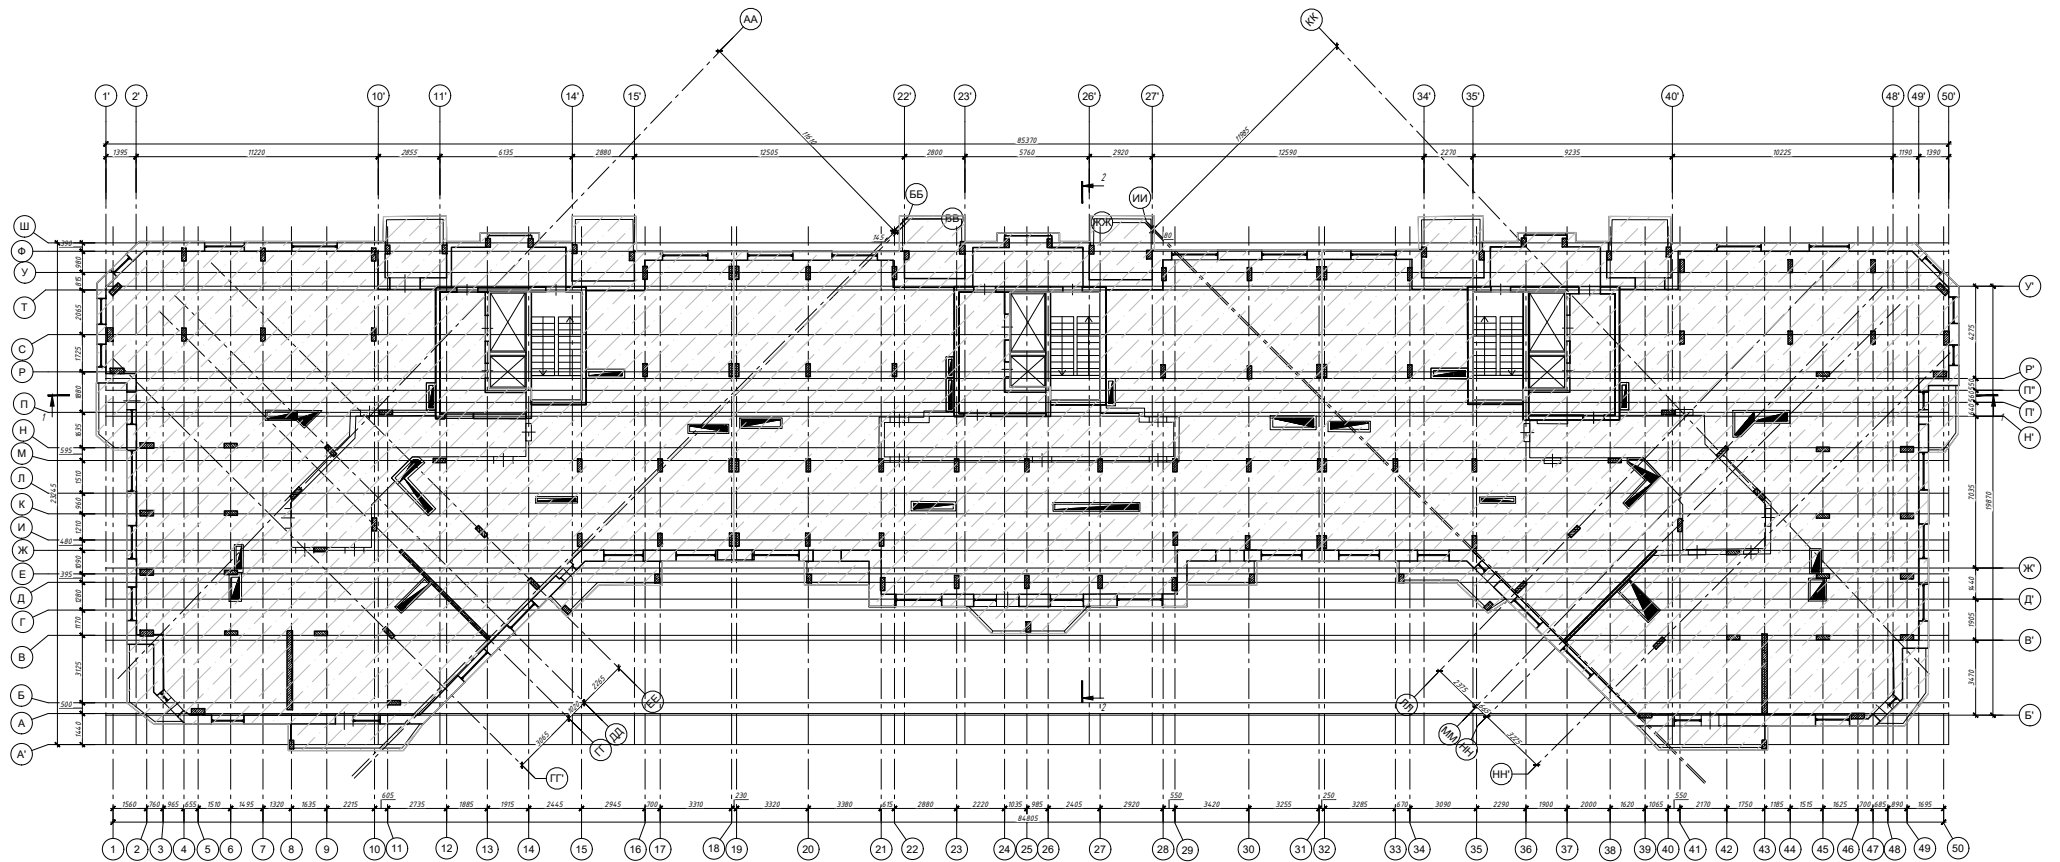

Условные обозначения:

■ - Монолитный участок

Примечание: За отметку 0.00 принят уровень чистого пола первого этажа.


Шифр 176/25-СК-ТЗ-Г

Техническое обследование строительных конструкций и инженерных систем здания многоквартирного жилого дома, расположенного по адресу: МО, г.о. Истра, ул. 25 Лет Октября, д. 9

Изм.	Кол.уч.	Лист	№ Док.	Подпись	Дата	Техническое заключение		
Разработал	Богатырева					ТЗ	19	70
Разработал	Шеманаева					План перекрытия 7 - 8-го этажа		
Н. контр.	Позднякова					ГБУ МО "УТНР"		
Н. контр.	Полуэктова							



Согласовано

Взам.инж. Н
Подп. и дата
Инв. и подл.

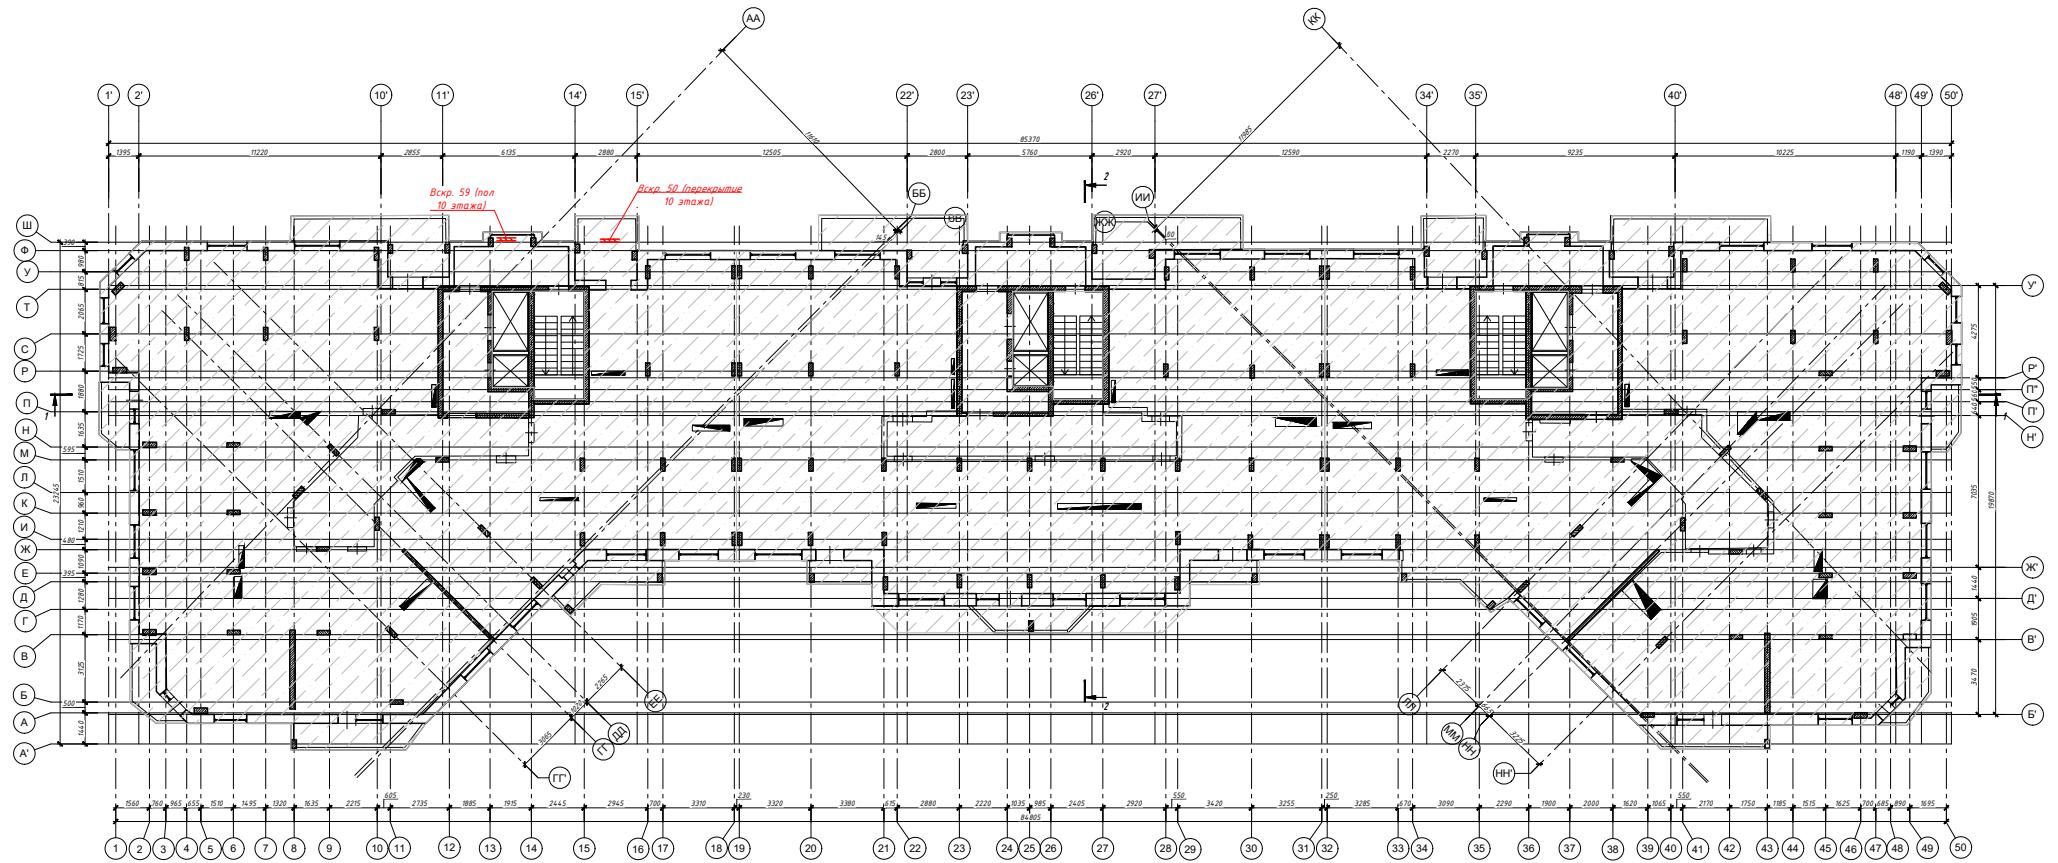

Вскрытие 50

Вскрытие 59

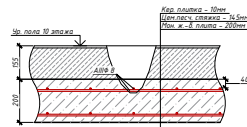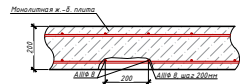

Условные обозначения:

□ - Монолитный участок

Вскр. 1

- Места вскрытий конструкций

Примечание: За отметку 0.00 принят уровень чистого пола первого этажа.

						Шифр 176/25-СК-ТЗ-Г			
						Техническое обследование строительных конструкций и инженерных систем здания многоквартирного жилого дома, расположенного по адресу: МО, г.о. Истра, ул. 25 Лет Октября, д. 9			
Изм.	Кол.уч.	Лист	№ Док.	Подпись	Дата	Техническое заключение	Стадия	Лист	Листов
Разработал	Богатырева						T3	20	70
Разработал	Шеманаева								
Н. контр.	Позднякова					План перекрытия 9 - 10-го этажа	ГБУ МО "УТНР"		
Н. контр.	Полужтова					Вскрытие 50, 59			
						 Правительство Московской области			


Согласовано

Взам.инж. Н

Подп. и дата

Инф. и подл.

План перекрытия 11-го этажа

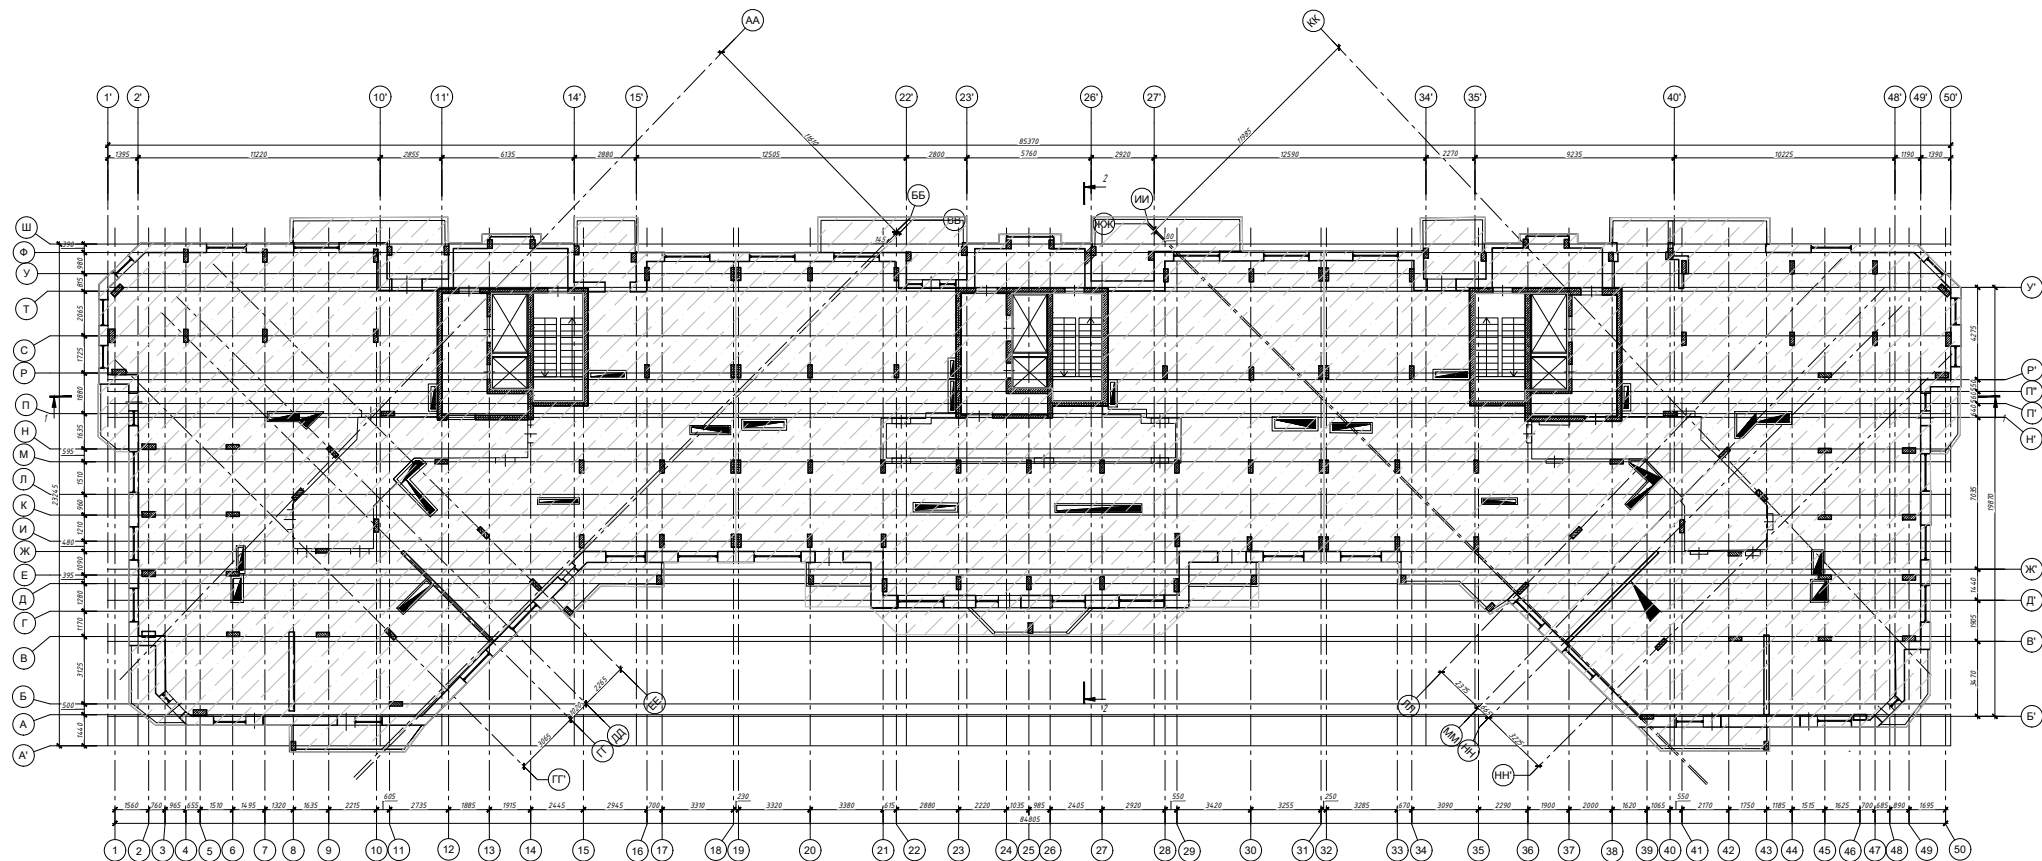


Условные обозначения:

 - Монолитный участок

Примечание: За отметку 0.00 принят уровень чистого пола первого этажа.

						Шифр 176/25-СК - ТЗ-Г					
						Техническое обследование строительных конструкций и инженерных систем здания многоквартирного жилого дома, расположенного по адресу: МО, г.о. Истра, ул. 25 Лет Октября, д. 9					
Изм.	Кол.уч.	Лист	№ Док.	Подпись	Дата	Техническое заключение			Стadia	Лист	Листов
Разработал	Богатырева								T3	21	70
Разработал	Шенанаева					План перекрытия 11-го этажа			ГБУ МО "УТНР"		
Н. контр.	Позднякова										
Н. контр.	Полукзтова								Электронный документ		

План перекрытия 12 - го этажа

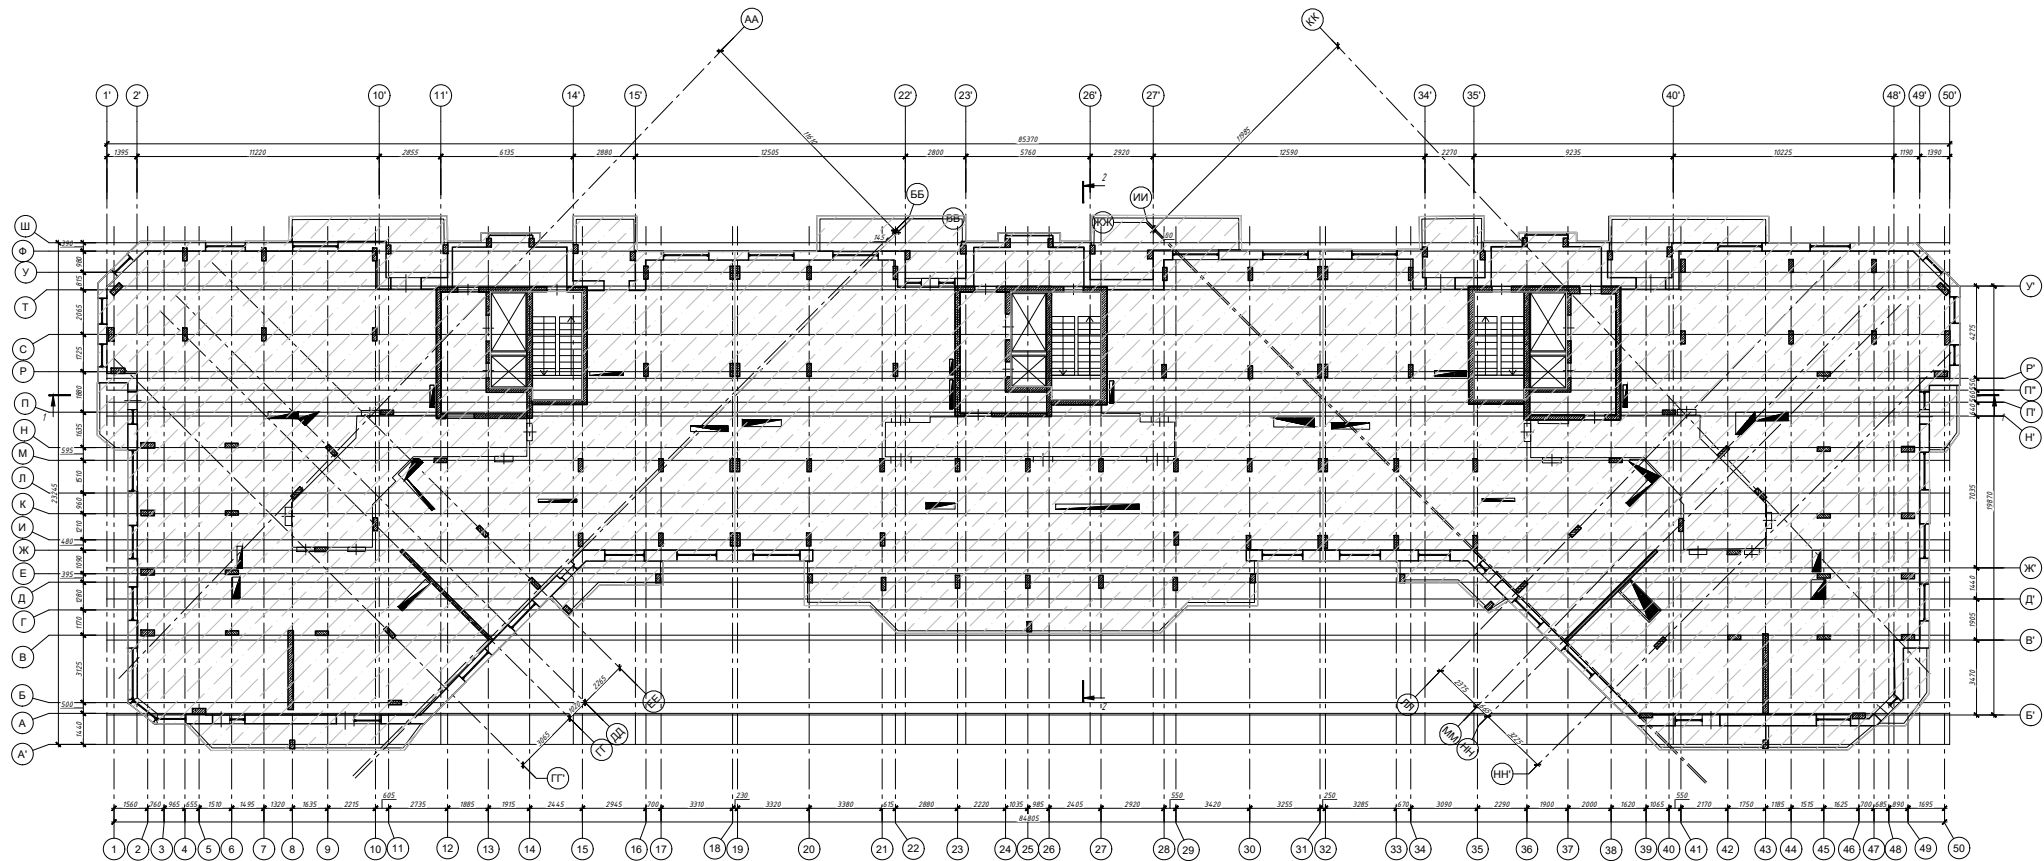

Условные обозначения:

— Монолитный участок


Примечание: За отметку 0.00 принят уровень чистого пола первого этажа.

						Шифр 176/25-СК-ТЗ-Г		
						Техническое обследование строительных конструкций и инженерных систем здания многоквартирного жилого дома, расположенного по адресу: МО, г.о. Истра, ул. 25 Лет Октября, д. 9		
Изм.	Кол.уч.	Лист	№ Док.	Подпись	Дата	Техническое заключение	Стадия	Лист
Разработал	Богатырева						ТЗ	22
Разработал	Шеманаева					План перекрытия 12 - го этажа		70
Н. контр.	Позднякова					ГБУ МО "УТНКТ"		
Н. контр.	Полуэктова							

Согласовано

Взам.инж. Н
Подп. и дата
Инв. и подл.

План покрытия

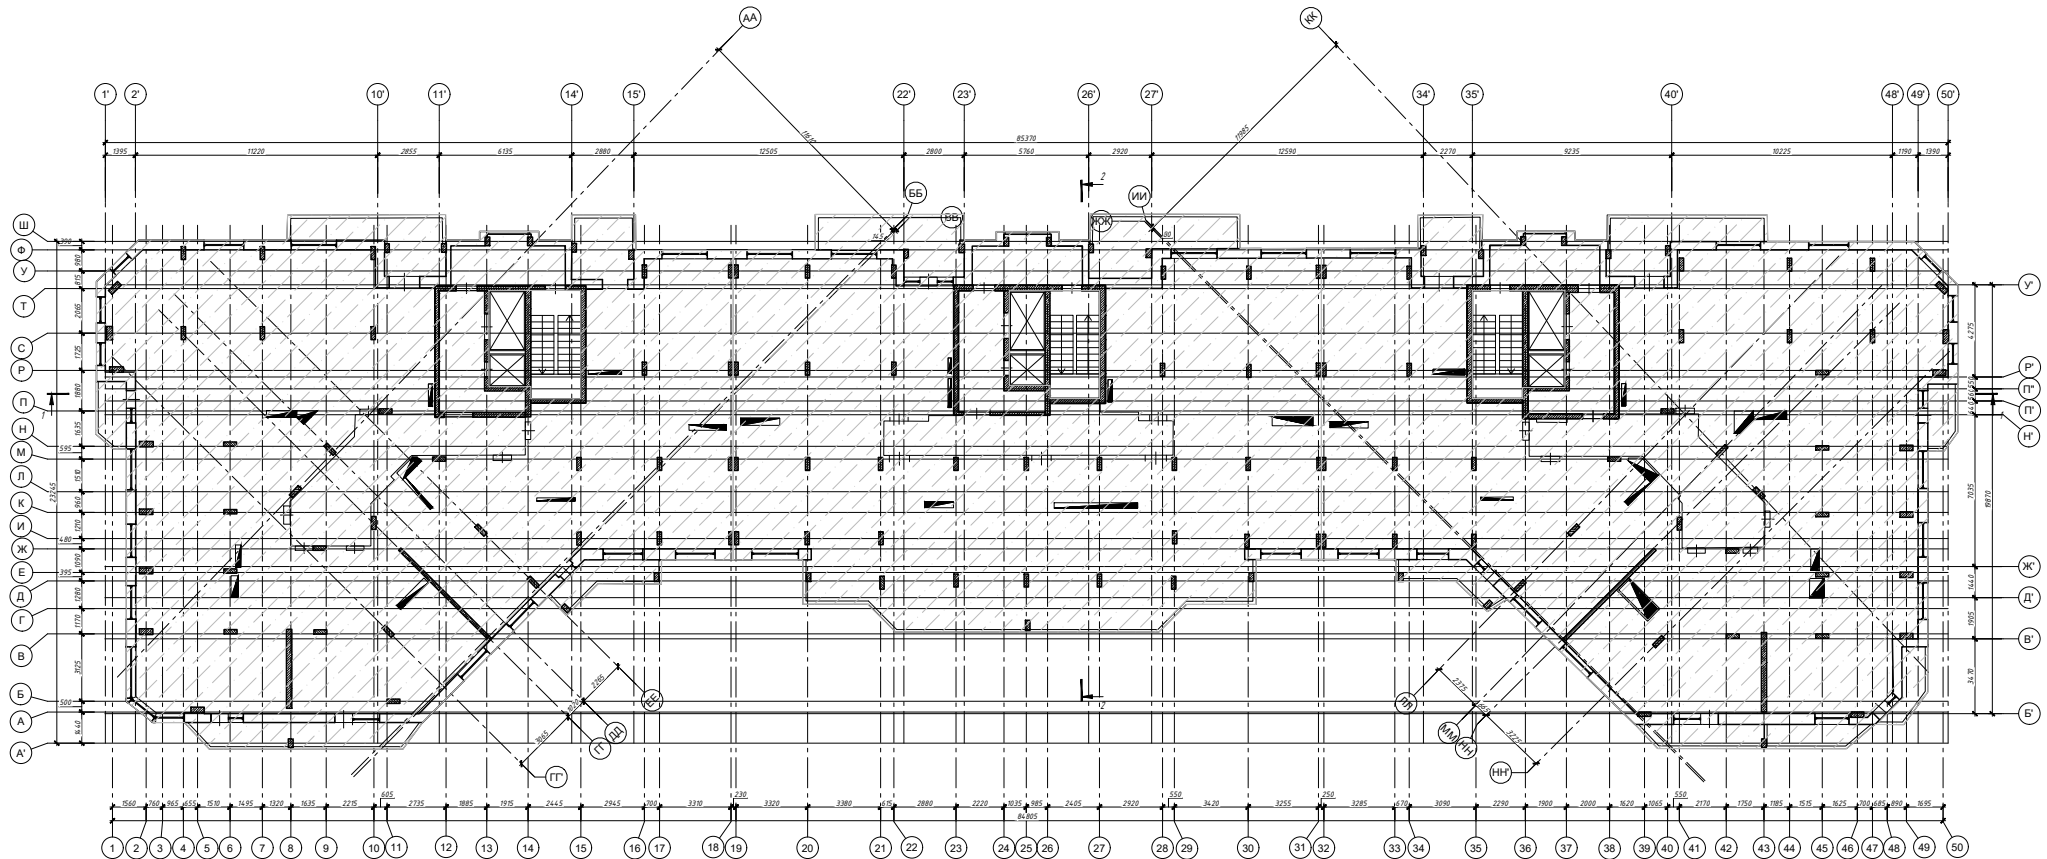

Условные обозначения:

□ - Монолитный участок


Примечание: За отметку 0.00 принят уровень чистого пола первого этажа.

Шифр 176/25-СК-ТЗ-Г

Техническое обследование строительных конструкций и инженерных систем здания многоквартирного жилого дома, расположенного по адресу: МО, г.о. Истра, ул. 25 Лет Октября, д. 9

Изм.	Кол.уч.	Лист	№ Док.	Подпись	Дата	Техническое заключение		
Разработал	Богатырева					ТЗ	23	70
Разработал	Шеманаева					План покрытия		
Н. контр.	Позднякова					ГБУ МО "УТНР"		
Н. контр.	Полуэктова							

План кровли

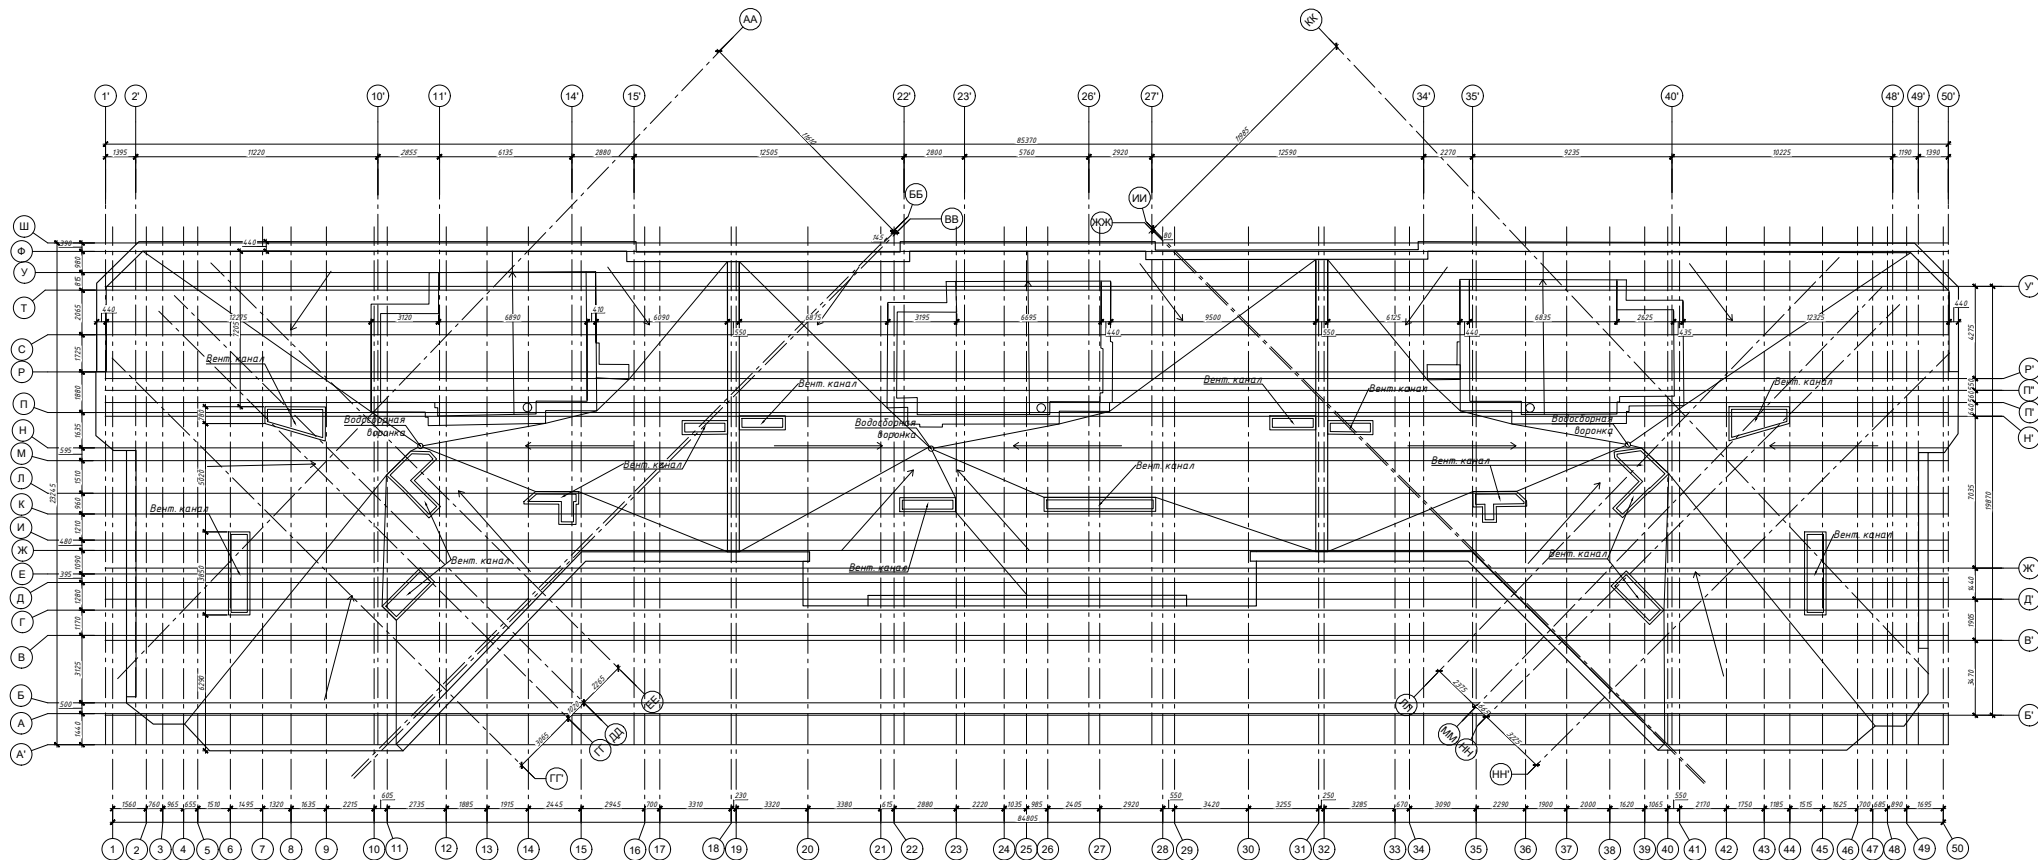

Условные обозначения:


← - Уклон кровли

Примечание: За отметку 0.00 принят уровень чистого пола первого этажа.

Шифр 176/25-СК-ТЗ-Г

Техническое обследование строительных конструкций и инженерных систем здания многоквартирного жилого дома, расположенного по адресу: МО, г.о. Истра, ул. 25 лет Октября, д. 9

Изм.	Кол.уч.	Лист	№ Док.	Подпись	Дата	Техническое заключение		
Разработал	Богатырева					ТЗ	24	70
Разработал	Шеманаева					План кровли		
Н. контр.	Позднякова					ГБУ МО "УТНКТ"		
Н. контр.	Полуэктова							

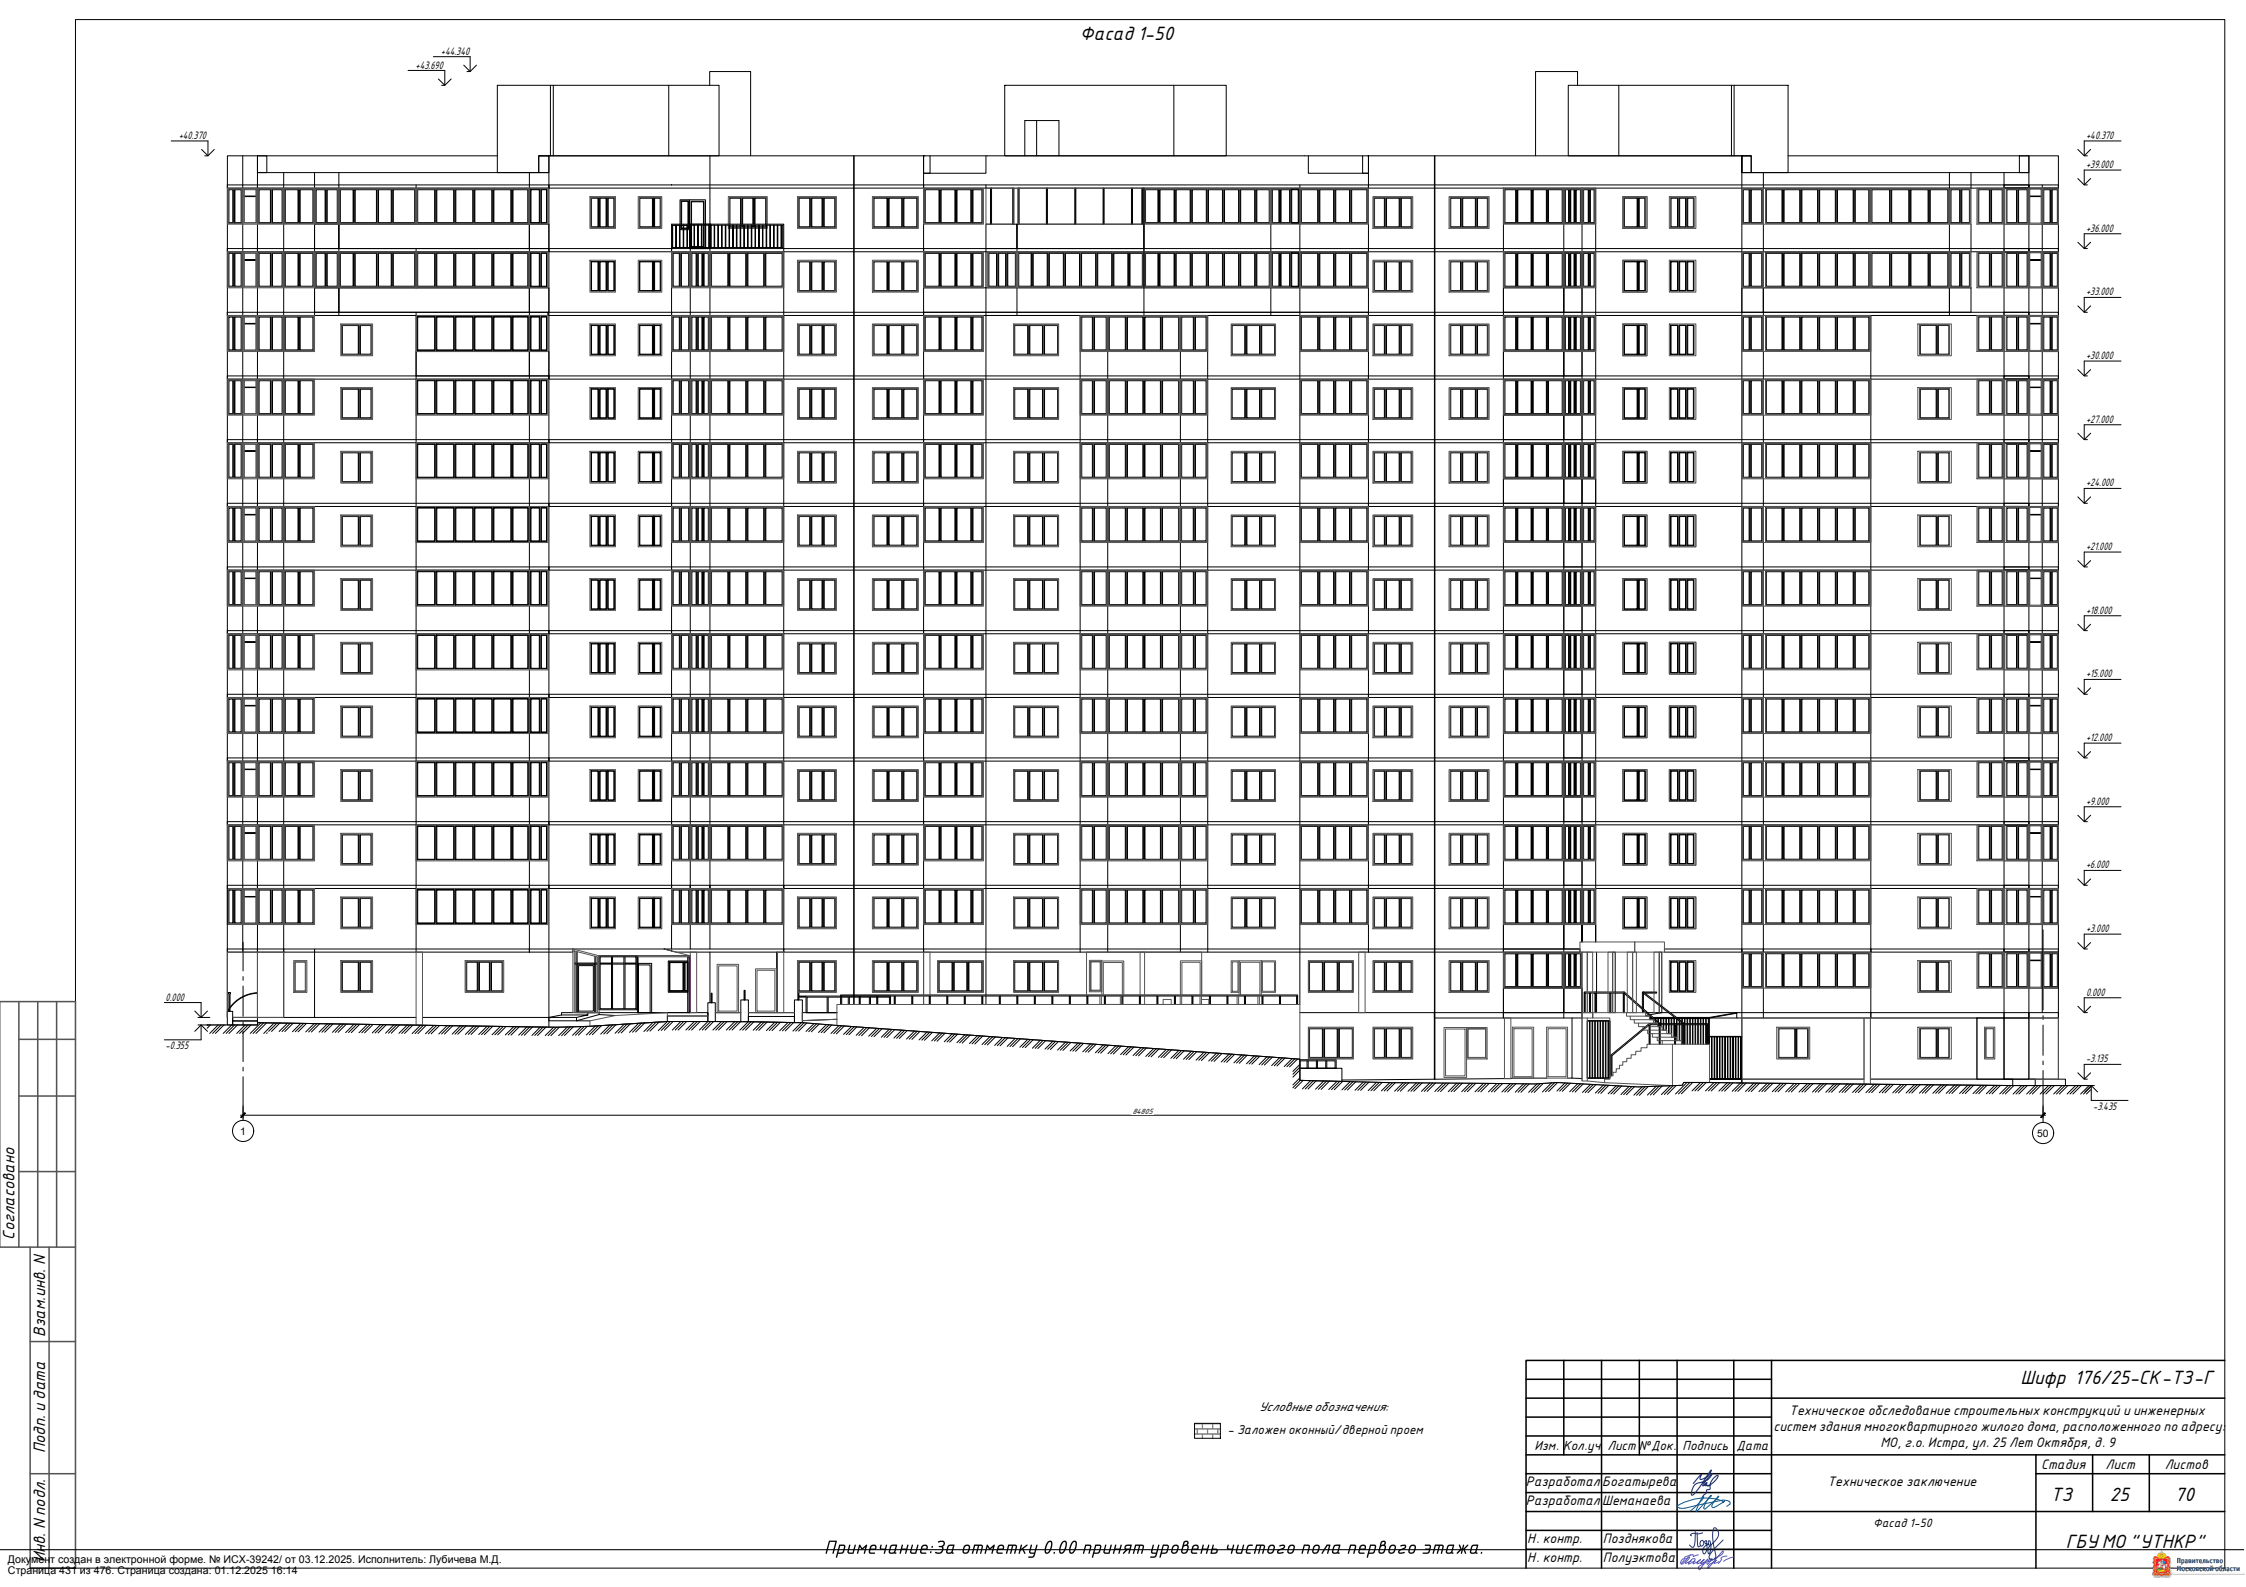


Согласовано	
Взам.инж. Н	
Подп. и дата	
Инф. и подл.	

Условные обозначения:
[Symbol] - Заложен оконный/дверной проем

Примечание: За отметку 0.00 принят уровень чистого пола первого этажа.

						Шифр 176/25-СК-ТЗ-Г			
						Техническое обследование строительных конструкций и инженерных систем здания многоквартирного жилого дома, расположенного по адресу МО, г.о. Истра, ул. 25 лет Октября, д. 9			
Изм.	Кол.уч.	Лист	№ Док.	Подпись	Дата	Техническое заключение	Стация	Лист	Листов
Разработал	Богатырева						ТЗ	25	70
Разработал	Шеманаева								
						Фасад 1-50	ГБУ МО "УТНР"		
Н. контр.	Позднякова								
Н. контр.	Полуэктова								
						 Правительство Московской области			

Согласовано
Инв. №, И. подл.
Подп. и дата
Взам. инв. №

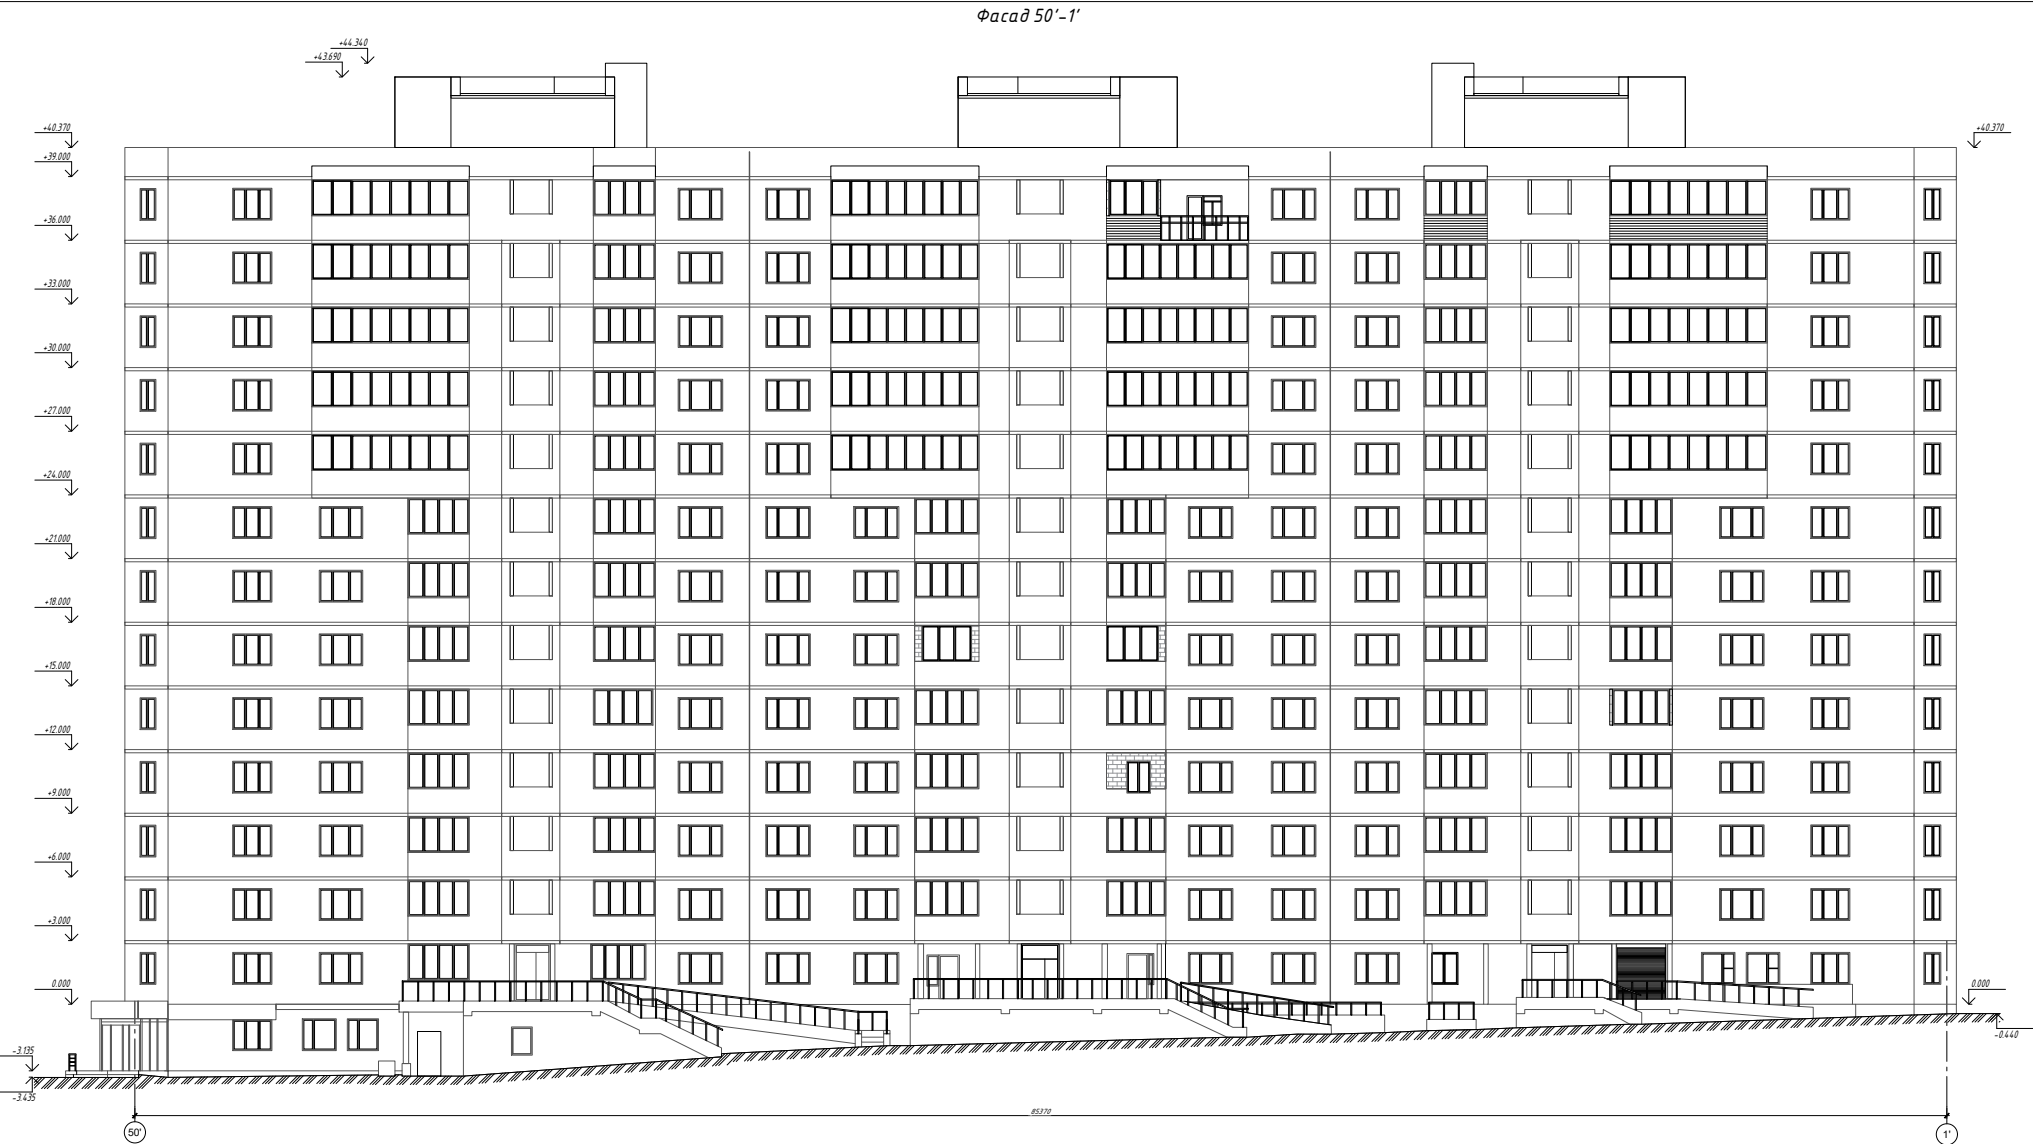


Условные обозначения:
[Symbol] - Заложен оконный/дверной проем


Примечание: За отметку 0.00 принят уровень чистого пола первого этажа.

						Шифр 176/25-СК-ТЗ-Г		
						Техническое обследование строительных конструкций и инженерных систем здания многоквартирного жилого дома, расположенного по адресу: МО, г.о. Истра, ул. 25 Лет Октября, д. 9		
Изм.	Кол.уч.	Лист	№ Док.	Подпись	Дата	Техническое заключение	Стадия	Лист
Разработал	Богатырева						ТЗ	26
Разработал	Шеманева							70
Н. контр.	Позднякова					Фасад 50'-1'	ГБУ МО "УТНКТ"	
Н. контр.	Полуэктова							

Фасад Б'-У'

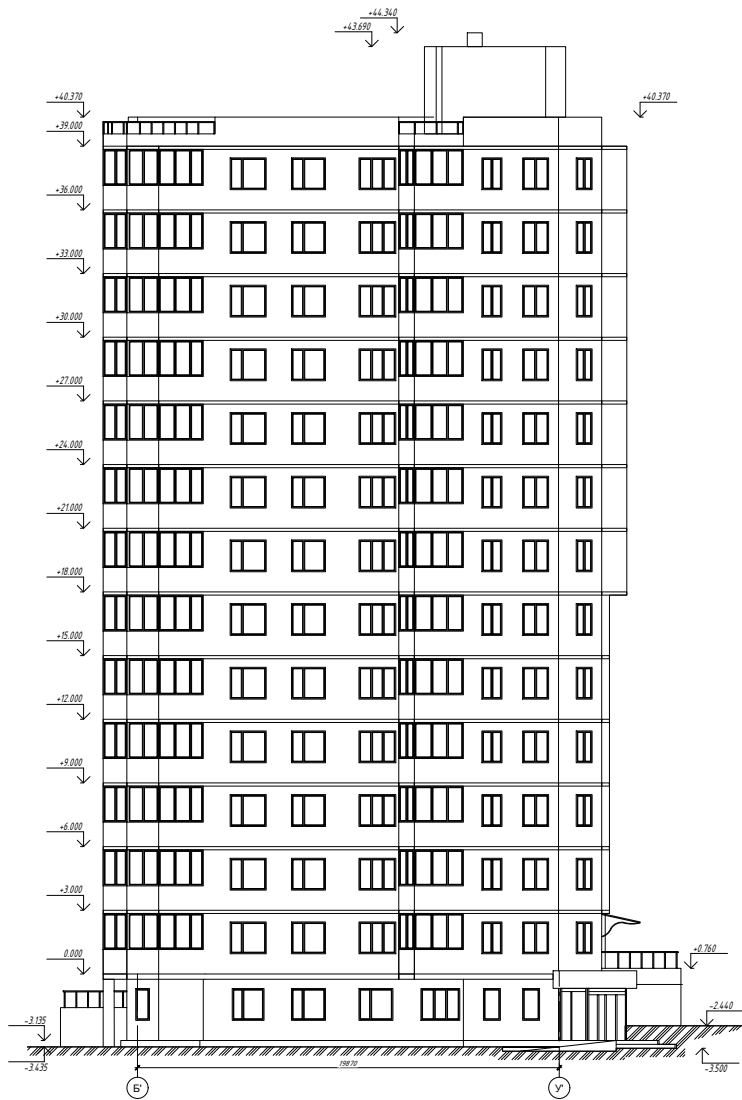

Фасад Ш-А'

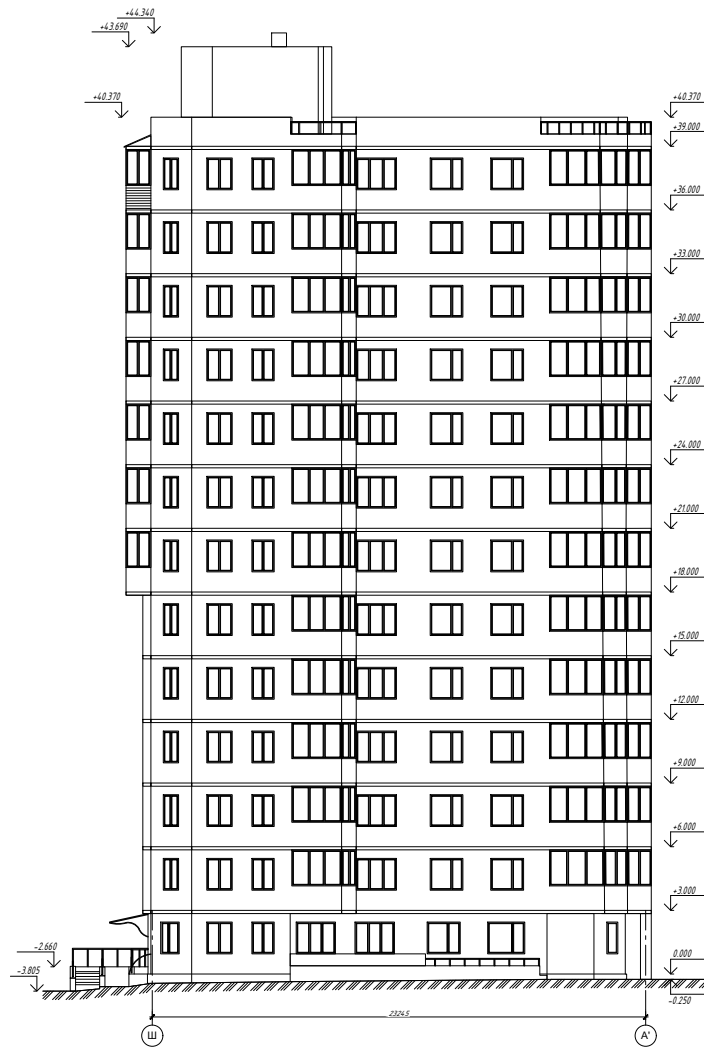


Условные обозначения:
- Заложен оконный/дверной проем

Примечание: За отметку 0.00 принят уровень чистого пола первого этажа.

						Шифр 176/25-СК-ТЗ-Г			
						Техническое обследование строительных конструкций и инженерных систем здания многоквартирного жилого дома, расположенного по адресу МО, г.о. Истра, ул. 25 Лет Октября, д. 9			
Изм.	Кол.уч.	Лист	№Док.	Подпись	Дата	Техническое заключение	Стадия	Лист	Листов
Разработал	Богатырева						ТЗ	27	70
Разработал	Шеманаева					Фасад Б'-У' Фасад Ш-А'	ГБУ МО "УТНКТ"		
Н. контр.	Позднякова								
Н. контр.	Полуэктова					 Правительство Московской области			

Разрез 2-2

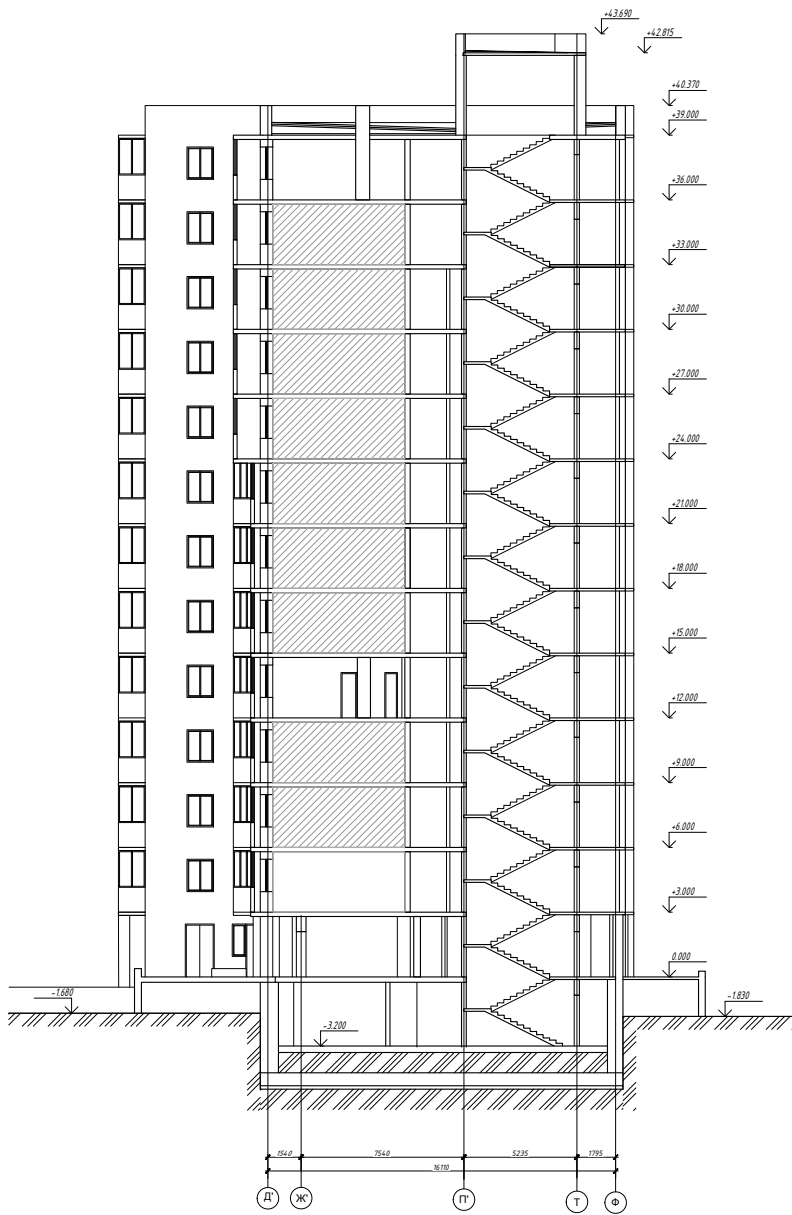

Условные обозначения:
- Отсутствует доступ

Примечание: За отметку 0.00 принят уровень чистого пола первого этажа.

						Шифр 176/25-СК-ТЗ-Г		
						Техническое обследование строительных конструкций и инженерных систем здания многоквартирного жилого дома, расположенного по адресу: МО, г.о. Истра, ул. 25 Лет Октября, д. 9		
Изм.	Кол.уч.	Лист	№ Док.	Подпись	Дата	Техническое заключение	Стадия	Лист
Разработал	Богатырева						ТЗ	28
Разработал	Шеманаева							70
Н. контр.	Позднякова					Разрез 2-2	ГБУ МО "УТНР"	
Н. контр.	Полухтова							

Согласовано					
Инв. №	М.подл.	Подп. и дата	Взам. инв. №		


Разрез 1-1



Условные обозначения:


 - Отсутствует доступ

Внутренняя отделка
Полистиролбетонный блок
Утеплитель
Облицовочный слой (кирпич)

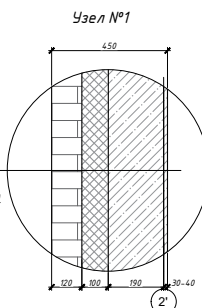

Примечание: За отметку 0.00 принят уровень чистого пола первого этажа.

						Шифр 176/25-СК -ТЗ-Г
						Техническое обследование строительных конструкций и инженерных систем здания многоквартирного жилого дома, расположенного по адресу МО, г.о. Истра, ул. 25 Лет Октября, д. 9
Изм.	Кол.уч.	Лист	№ Док.	Подпись	Дата	
Разработал	Богатырева					Техническое заключение
Разработал	Шенамаева					
Н. контр.	Позднякова					Разрез 1-1 Узел №1
Н. контр.	Полужатова					
						ГБУ МО "ЧТНР"

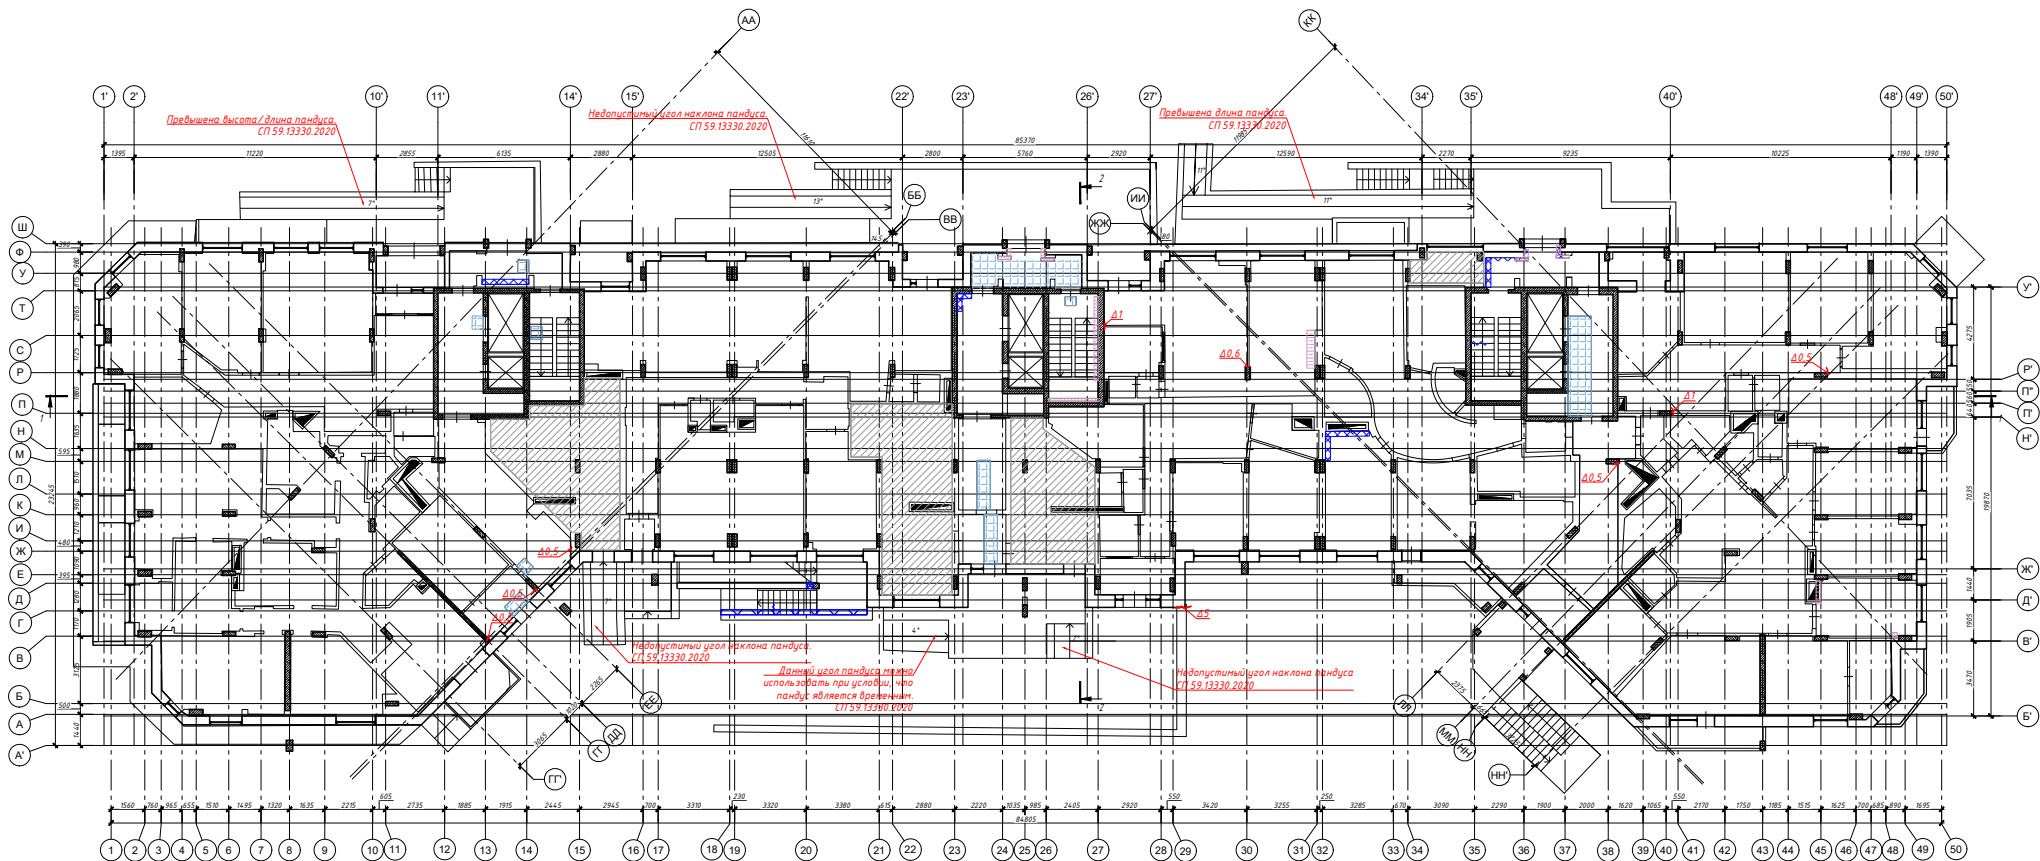

- Условные обозначения:
- Следы замачивания/высолы на поверхности конструкции
 - Повреждение отделочного слоя конструкции
 - Трещины в конструкциях, Δ - толщина раскрытия трещины, мм
 - Повреждение напольного покрытия/бетонной стяжки
 - Отсутствует доступ

Примечание: За отметку 0.00 принят уровень чистого пола первого этажа.

Шифр 176/25-СК-ТЗ-Г				
Техническое обследование строительных конструкций и инженерных систем здания многоквартирного жилого дома, расположенного по адресу: МО, г.о. Истра, ул. 25 Лет Октября, д. 9				
Изм.	Кол.уч.	Лист	№ Док.	Подпись
Разработал	Богатырева			
Разработал	Шеманаева			
Н. контр.	Позднякова			
Н. контр.	Полужтова			
Техническое заключение			Стадия	Лист
План 1-го этажа с обозначением дефектов			ТЗ	31
			Листов	70
			ГБУ МО "УТНР"	


Согласовано

Взам.инв. №

Подп. и дата

Инв. № подл.

План 2-го этажа с обозначением дефектов

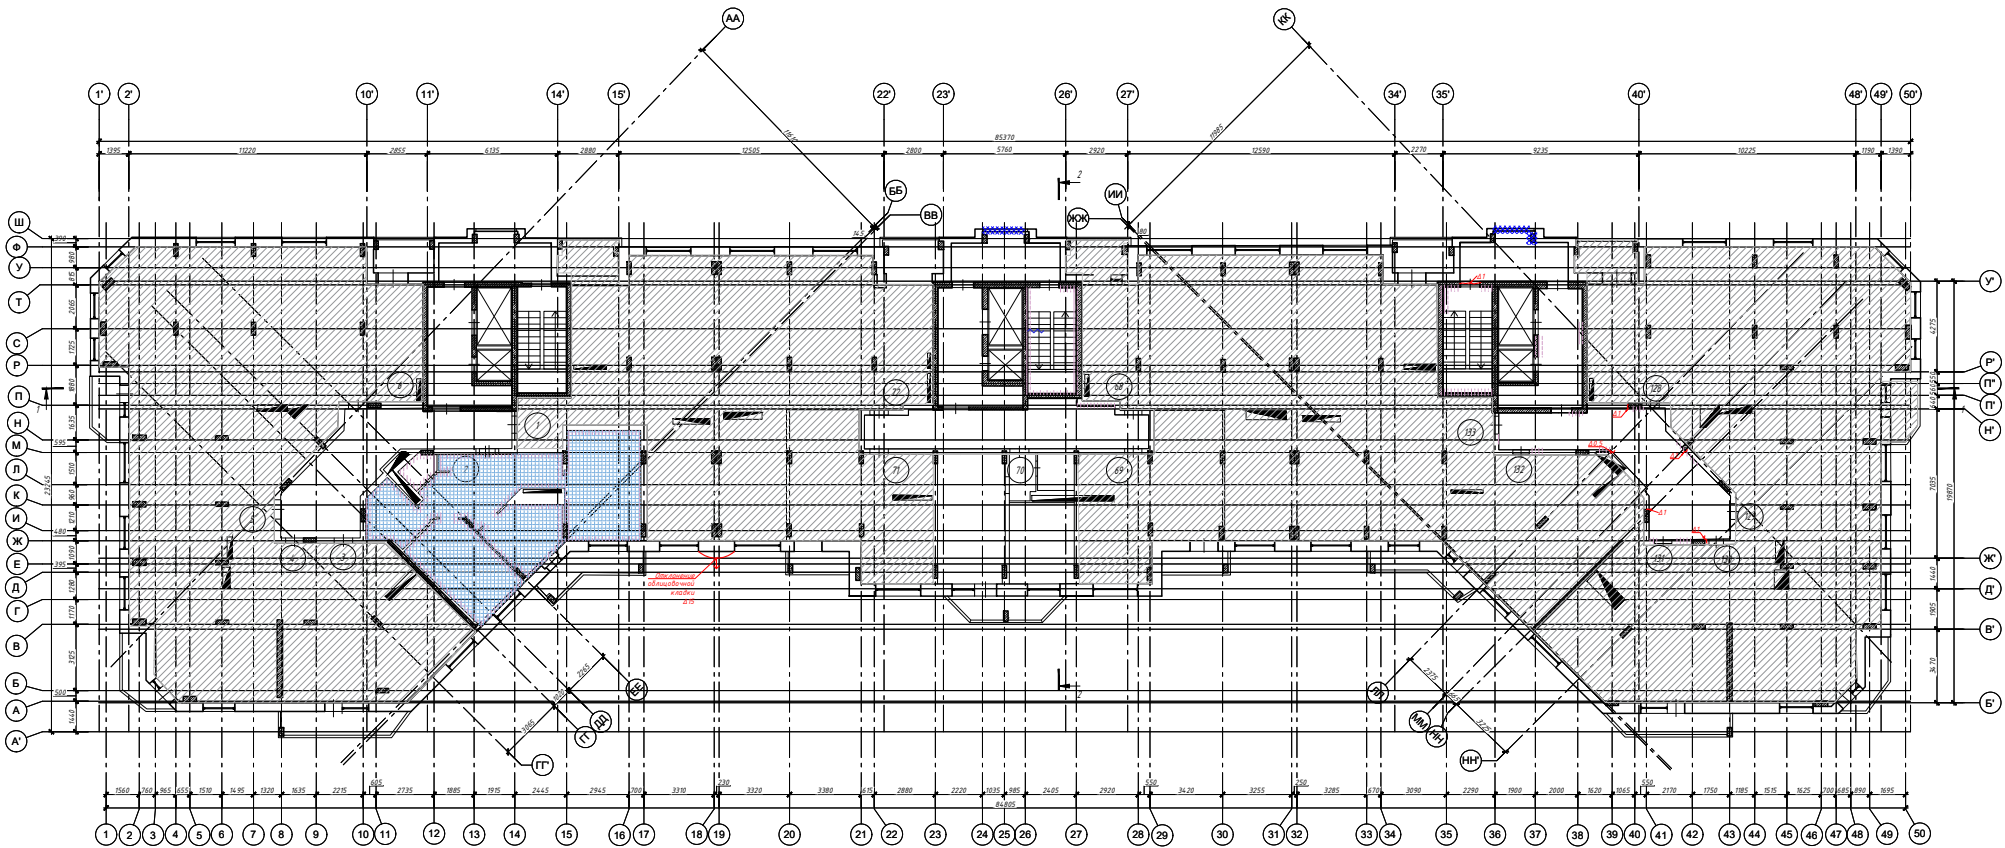

- Условные обозначения:
- Повреждение отдельного слоя конструкции
 - Повреждение напольного покрытия/бетонной стяжки
 - Следы замячивания/высолы на поверхности конструкции
 - Трещины в конструкциях, Δ - толщина раскрытия трещины, мм
 - Отклонение по вертикали, Δ - величина отклонения, мм
 - Отсутствует доступ

Примечание: За отметку 0.00 принят уровень чистого пола первого этажа.

Шифр 176/25-СК-ТЗ-Г				
Техническое обследование строительных конструкций и инженерных систем здания многоквартирного жилого дома, расположенного по адресу: МО, г.о. Истра, ул. 25 Лет Октября, д. 9				
Изм.	Кол.уч.	Лист	№ Док.	Подпись
Разработал	Богатырева			
Разработал	Шеманаева			
Н. контр.	Позднякова			
Н. контр.	Полуэктова			
Техническое заключение			Стадия	Лист
План 2-го этажа с обозначением дефектов			ТЗ	32
			Листов	70
			ГБУ МО "УТНР"	


Согласовано

Подп. и дата

Взам. инв. N

Инв. N подл.

План 3-го этажа с обозначением дефектов

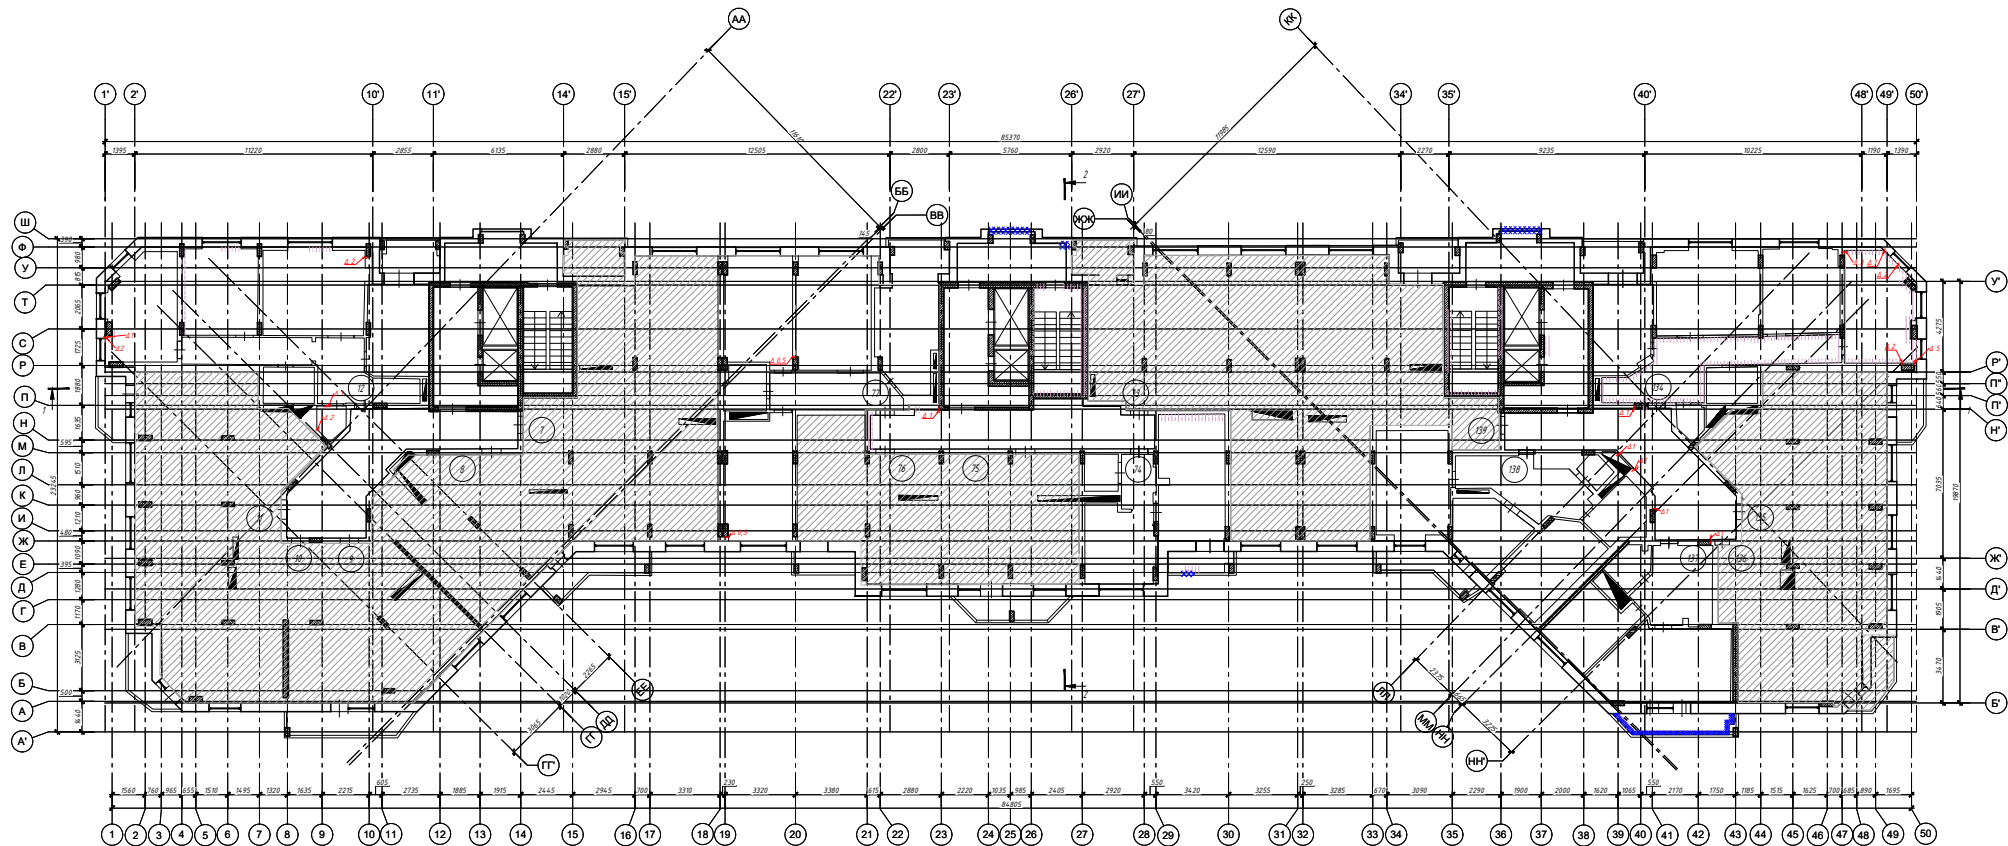


- Условные обозначения:
- Следы замачивания/высолы на поверхности конструкции
 - Повреждение отделочного слоя конструкции
 - Трещины в конструкциях, Δ - толщина раскрытия трещины, мм
 - Отсутствует доступ

Примечание: За отметку 0.00 принят уровень чистого пола первого этажа.

					Шифр 176/25-СК-ТЗ-Г		
					Техническое обследование строительных конструкций и инженерных систем здания многоквартирного жилого дома, расположенного по адресу: МО, г.о. Истра, ул. 25 Лет Октября, д. 9		
Изм.	Кол.уч.	Лист	№ Док.	Подпись	Дата	Техническое заключение	
Разработал	Богатырева					ТЗ	Лист
Разработал	Шеманаева					33	Листов
					План 3-го этажа с обозначением дефектов	ГБУ МО "УТНР"	
Н. контр.	Позднякова						
Н. контр.	Полужтова						

Согласовано	
Инф. и подл.	Взам. инф. Н
Подп. и дата	
Инф. и подл.	

План 4-го этажа с обозначением дефектов

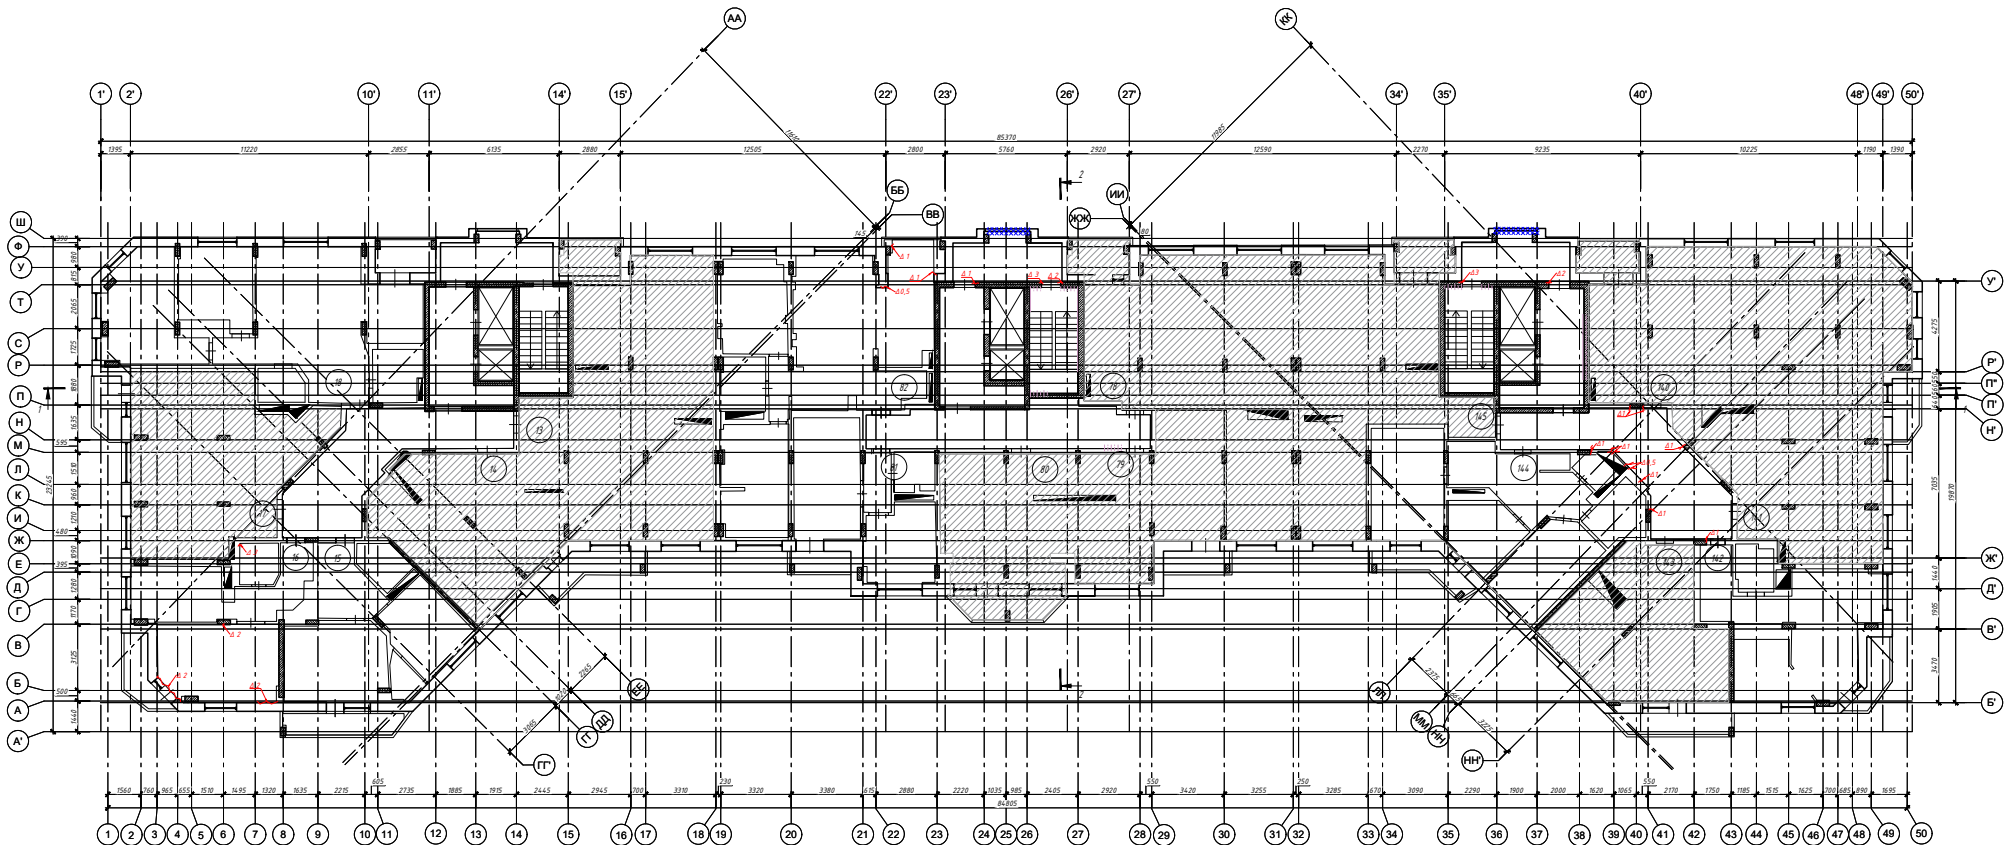


- Условные обозначения:
- Следы замачивания/высолы на поверхности конструкции
 - Трещины в конструкциях, Δ - толщина раскрытия трещины, мм
 - Отсутствует доступ

Примечание: За отметку 0.00 принят уровень чистого пола первого этажа.

					Шифр 176/25-СК-ТЗ-Г		
					Техническое обследование строительных конструкций и инженерных систем здания многоквартирного жилого дома, расположенного по адресу: МО, г.о. Истра, ул. 25 Лет Октября, д. 9		
Изм.	Кол.уч.	Лист	№ Док.	Подпись	Дата	Техническое заключение	
Разработал	Богатырева					ТЗ	Лист
Разработал	Шеманаева					34	Листов
План 4-го этажа с обозначением дефектов						ГБУ МО "УТНКТ"	
Н. контр.	Позднякова						
Н. контр.	Полужатова						

Согласовано	
Подп. и дата	Взам. инв. N
Инв. N подл.	

План 6-го этажа с обозначением дефектов

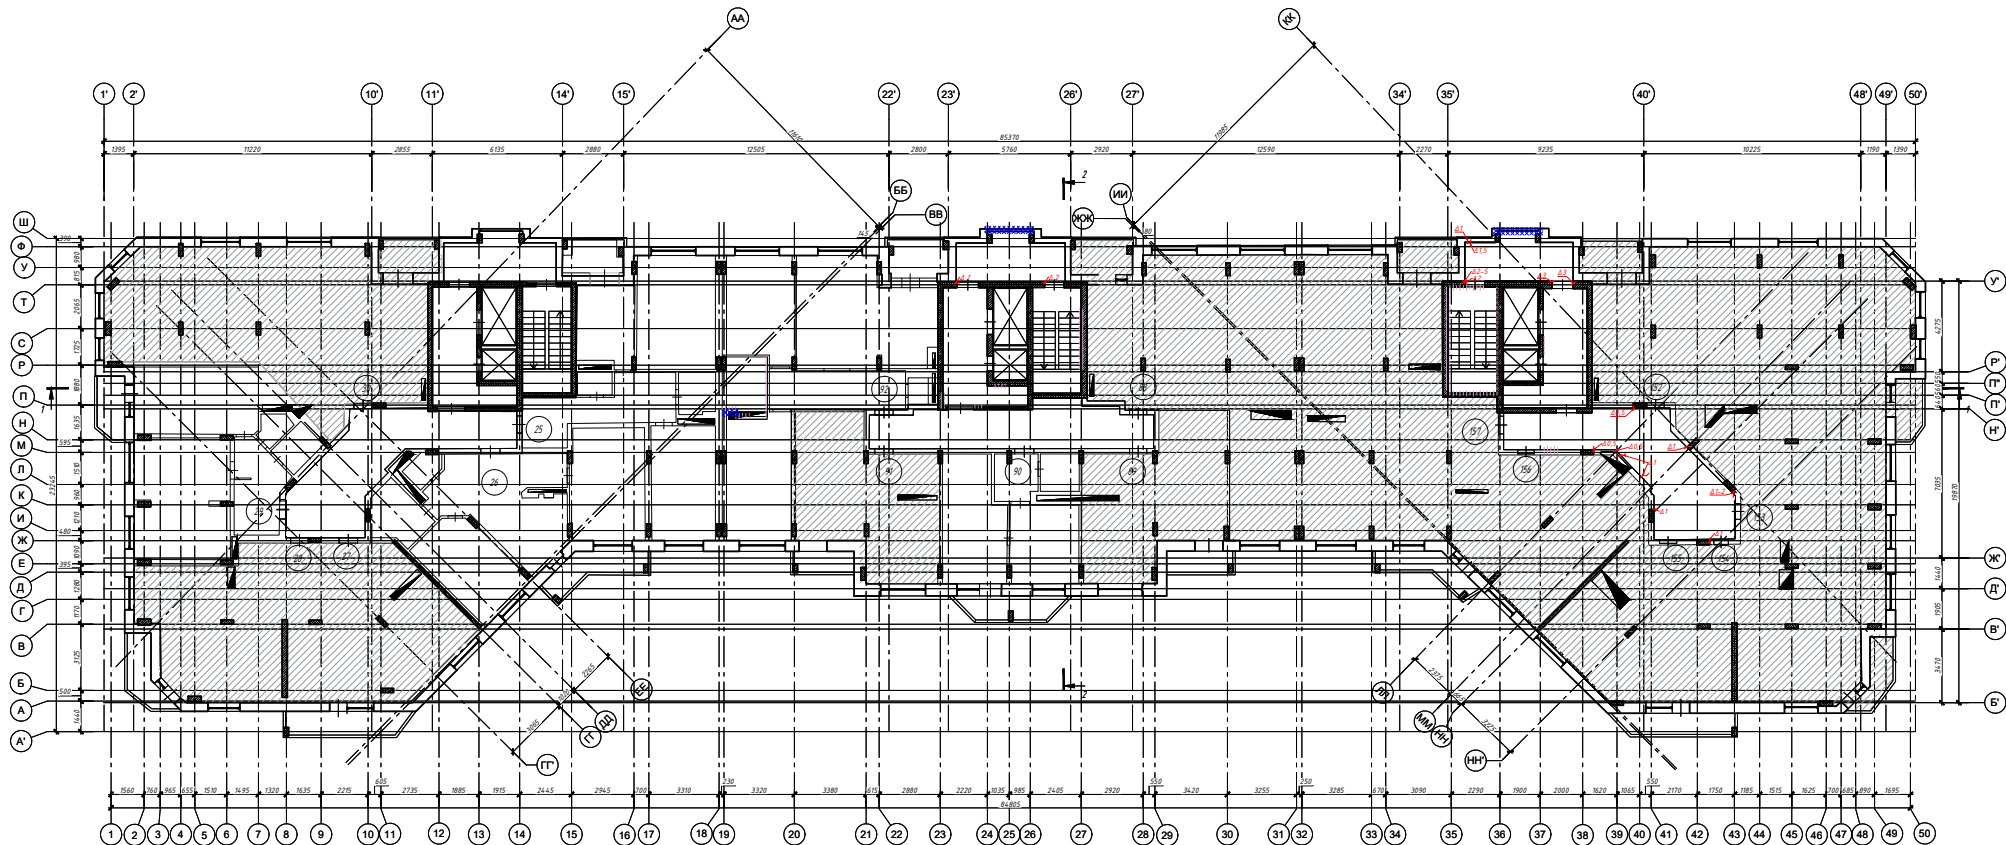

- Условные обозначения:
- Следы замячивания/высолы на поверхности конструкции
 - Повреждение отделочного слоя конструкции
 - Трещины в конструкциях, Δ - толщина раскрытия трещины, мм
 - Отсутствует доступ

Примечание: За отметку 0.00 принят уровень чистого пола первого этажа.

						Шифр 176/25-СК-ТЗ-Г			
						Техническое обследование строительных конструкций и инженерных систем здания многоквартирного жилого дома, расположенного по адресу МО, г.о. Истра, ул. 25 Лет Октября, д. 9			
Изм.	Кол.уч.	Лист	№ Док.	Подпись	Дата	Техническое заключение	Стадия	Лист	Листов
Разработал	Богатырева						ТЗ	36	70
Разработал	Шеманаева					План 6-го этажа с обозначением дефектов	ГБУ МО "УТНКТ"		
Н. контр.	Позднякова								
Н. контр.	Полужатова						 Правительство Московской области		


Согласовано

Взам.инв. №

Подп. и дата

Инв. № подл.

План 7-го этажа с обозначением дефектов

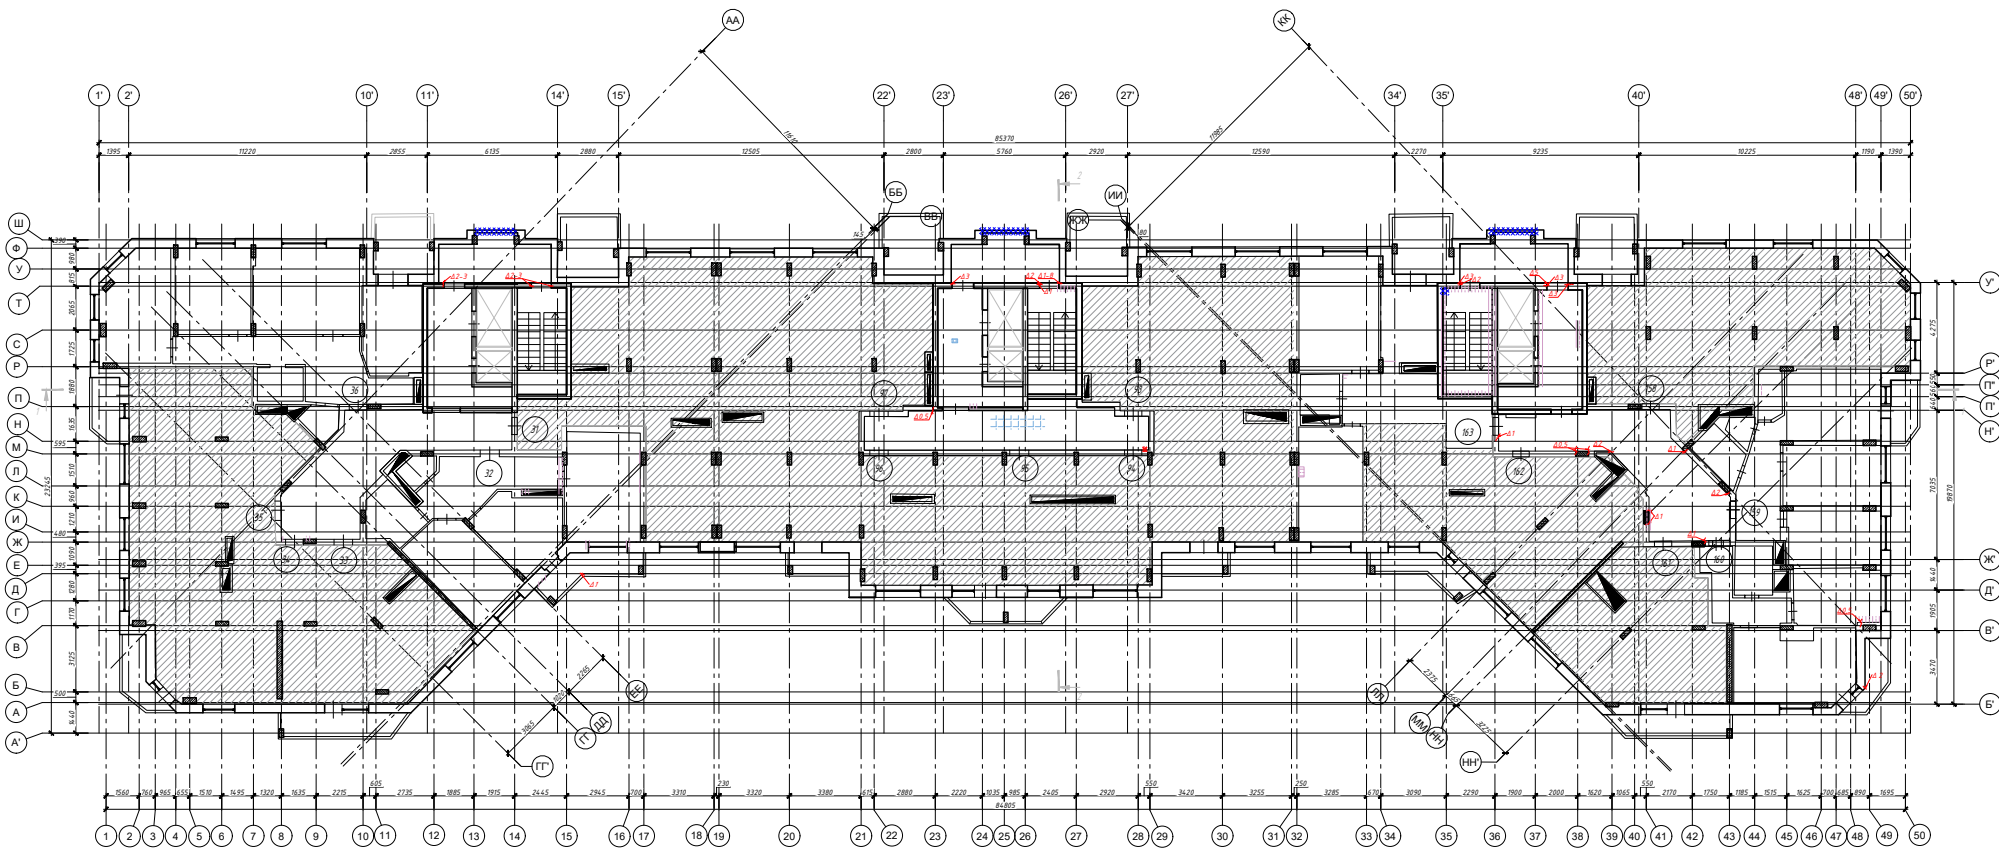


- Условные обозначения:
- Следы замачивания/высолы на поверхности конструкции
 - Повреждение отделочного слоя конструкции
 - Трещины в конструкциях, Δ - толщина раскрытия трещины, мм
 - Отсутствует доступ

Примечание: За отметку 0.00 принят уровень чистого пола первого этажа.

						Шифр 176/25-СК-ТЗ-Г		
						Техническое обследование строительных конструкций и инженерных систем здания многоквартирного жилого дома, расположенного по адресу: МО, г.о. Истра, ул. 25 Лет Октября, д. 9		
Изм.	Кол.уч.	Лист	№ Док.	Подпись	Дата	Техническое заключение		
Разработал	Богатырева					ТЗ	37	70
Разработал	Шеманаева					План 7-го этажа с обозначением дефектов		
Н. контр.	Позднякова					ГБУ МО "УТНКТ"		
Н. контр.	Полужтова							

Согласовано		Взам. инв. N		Подп. и дата		Инв. N подл.	

План 8-го этажа с обозначением дефектов

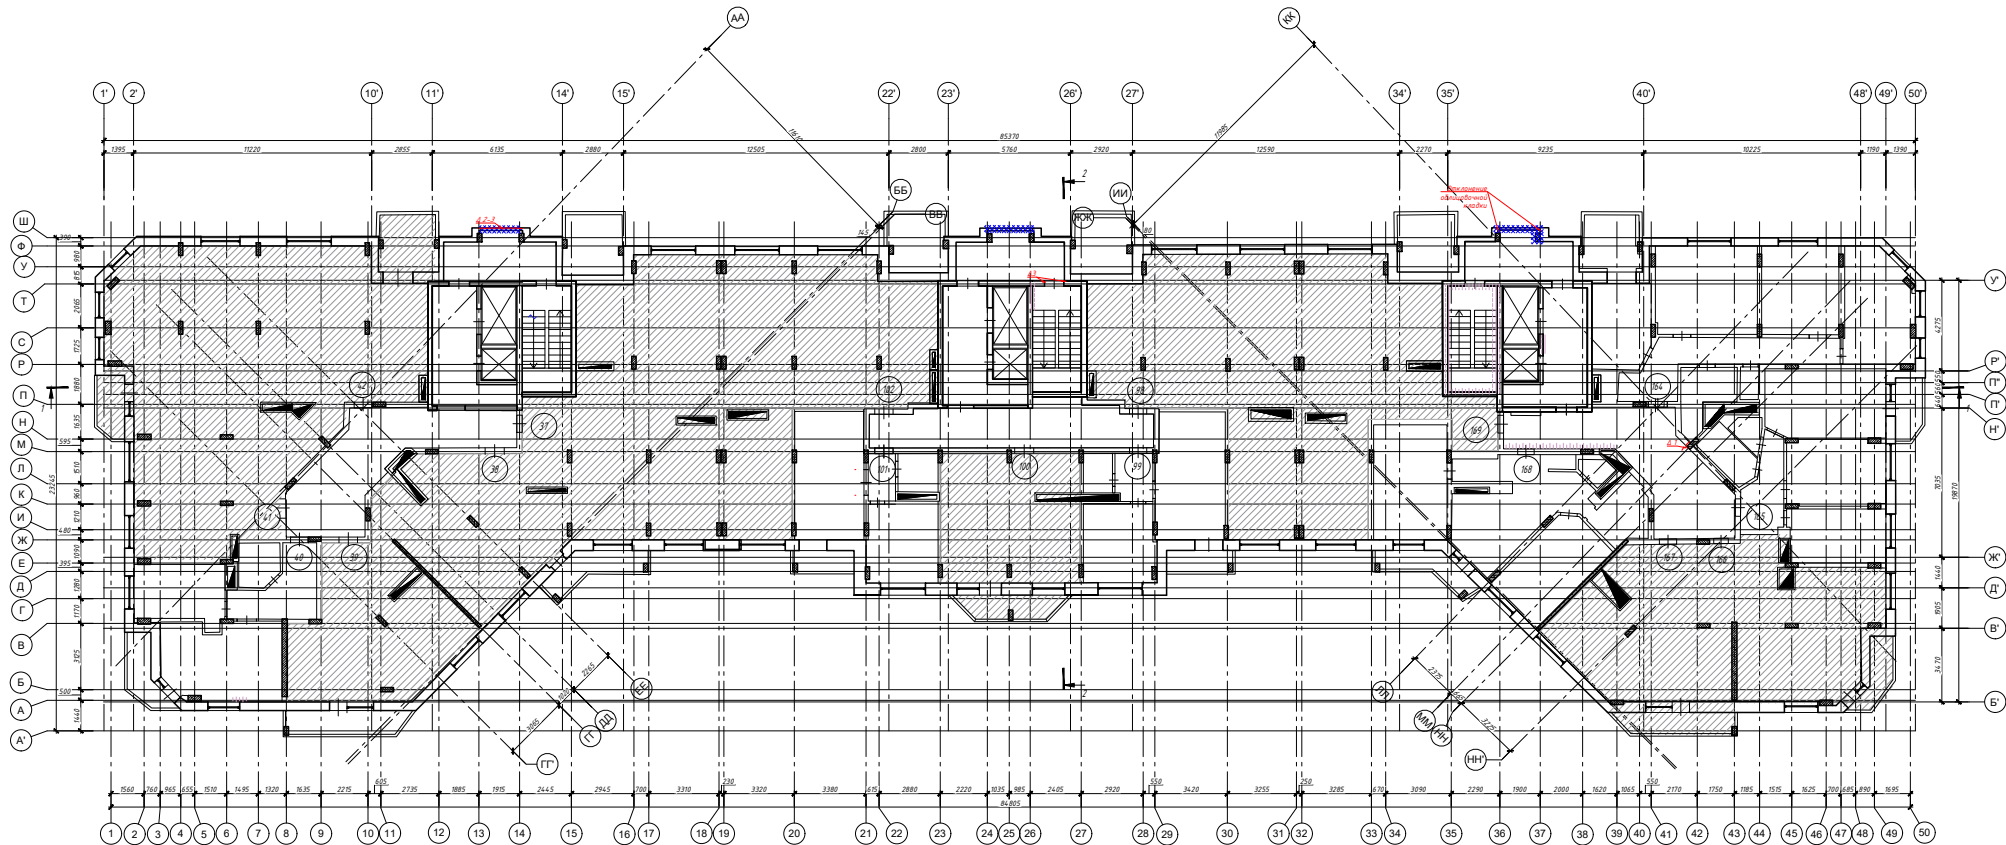


- Условные обозначения:
- Следы замачивания/высолы на поверхности конструкции
 - Повреждение отделочного слоя конструкции
 - Трещины в конструкциях, Δ - толщина раскрытия трещины, мм
 - Сколы/выбоины бетона конструкций лестниц
 - Отсутствует доступ

Примечание: За отметку 0.00 принят уровень чистого пола первого этажа.

						Шифр 176/25-СК-ТЗ-Г			
						Техническое обследование строительных конструкций и инженерных систем здания многоквартирного жилого дома, расположенного по адресу МО, г.о. Истра, ул. 25 Лет Октября, д. 9			
Изм.	Кол.уч.	Лист	№ Док.	Подпись	Дата	Техническое заключение	Стадия	Лист	Листов
Разработал	Богатырева						ТЗ	38	70
Разработал	Шеманаева								
						План 8-го этажа с обозначением дефектов	ГБУ МО "УТНР"		
Н. контр.	Позднякова								
Н. контр.	Полужтова						 Правительство Московской области		

Согласовано

Взам. инв. №
Подп. и дата
Инв. № подл.

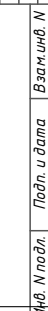


-  - Следы замачивания/высолы на поверхности конструкции
-  - Повреждение отделочного слоя конструкции
-  - Трещины в конструкциях, Δ - толщина раскрытия трещины, мм
-  - Повреждение напольного покрытия/бетонной стяжки
-  - Отсутствует доступ

Документ создан в электронной форме. № ИСХ-39242/ от 03.12.2025. Исполнитель: Лубичева М.Д.
Страница 445 из 476. Страница создана: 01.12.2025 16:14



Правительство
Московской обл.

План 10-го этажа с обозначением дефектов

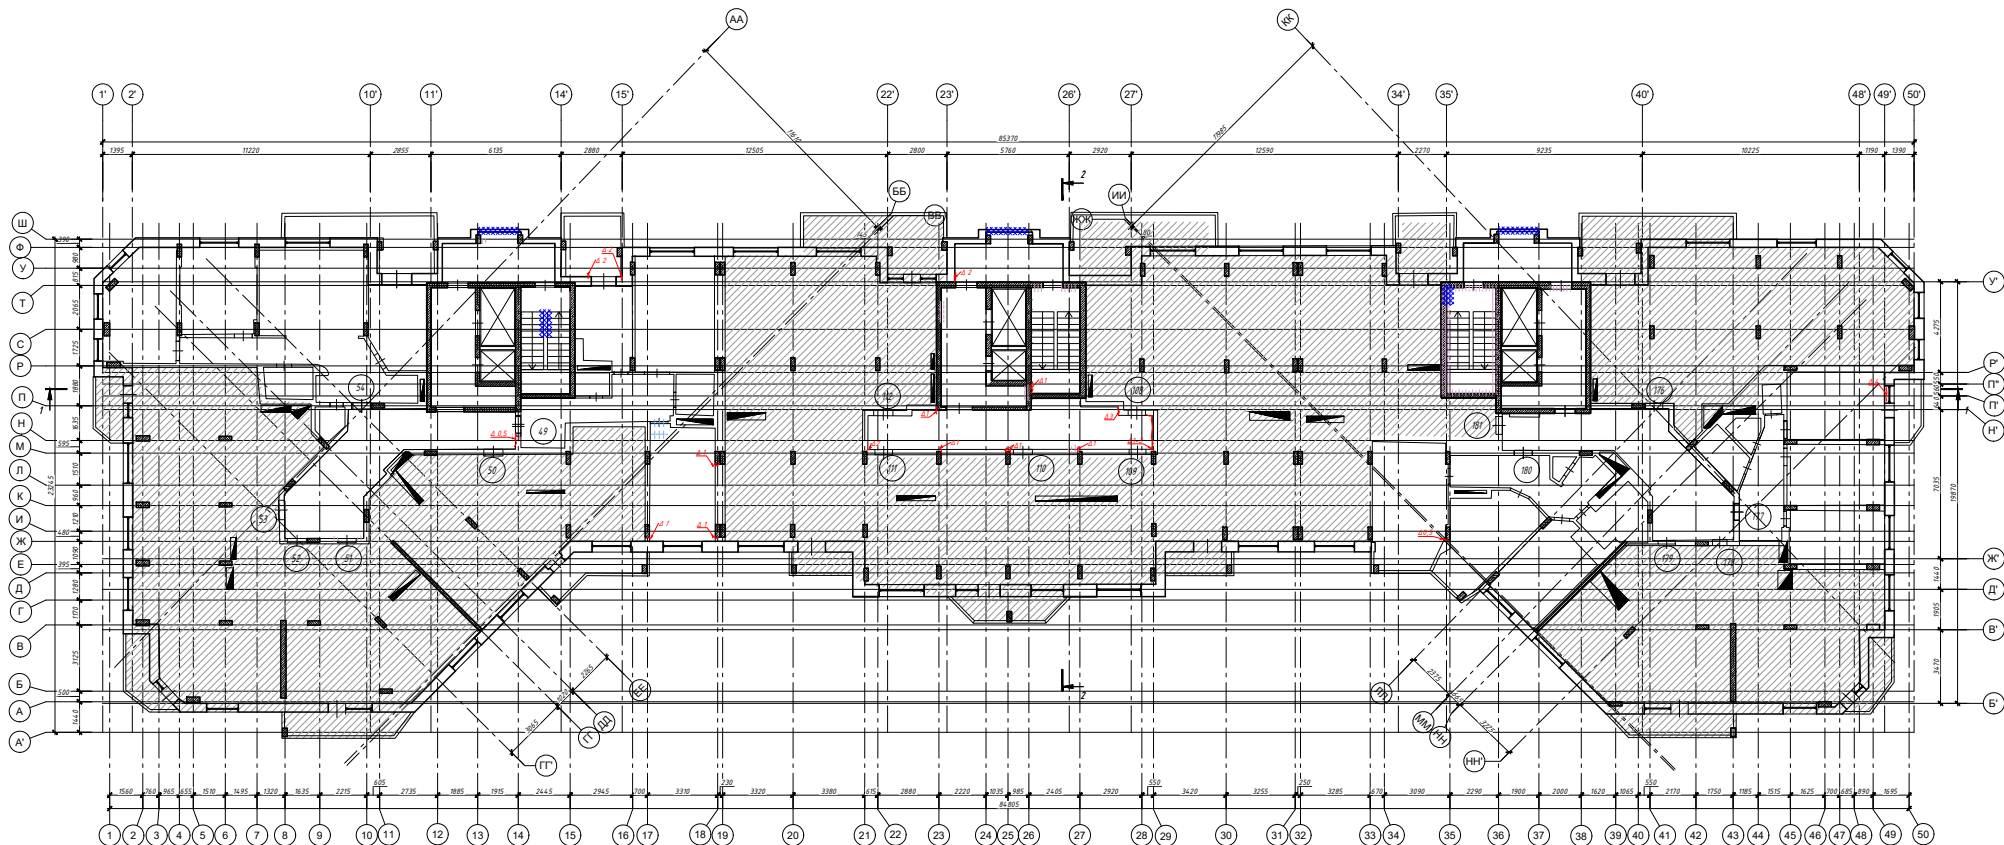

- Условные обозначения:
- Следы замачивания/высолы на поверхности конструкции
 - Повреждение отделочного слоя конструкции
 - Трещины в конструкциях, Δ - толщина раскрытия трещины, мм
 - Повреждение напольного покрытия/бетонной стяжки
 - Отсутствует доступ


Примечание: За отметку 0.00 принят уровень чистого пола первого этажа.

Шифр 176/25-СК-ТЗ-Г					
Техническое обследование строительных конструкций и инженерных систем здания многоквартирного жилого дома, расположенного по адресу: МО, г.о. Истра, ул. 25 Лет Октября, д. 9					
Изм.	Кол.уч.	Лист	№ Док.	Подпись	Дата
Разработал	Богатырева				
Разработал	Шеманаева				
Н. контр.	Позднякова				
Н. контр.	Полужтова				
Техническое заключение				Стадия	Лист
План 10-го этажа с обозначением дефектов				ТЗ	40
				Листов	70
				ГБУ МО "УТНР"	

Согласовано

Подп. и дата
Взам. инв. №
Инв. № подл.

План 11-го этажа с обозначением дефектов

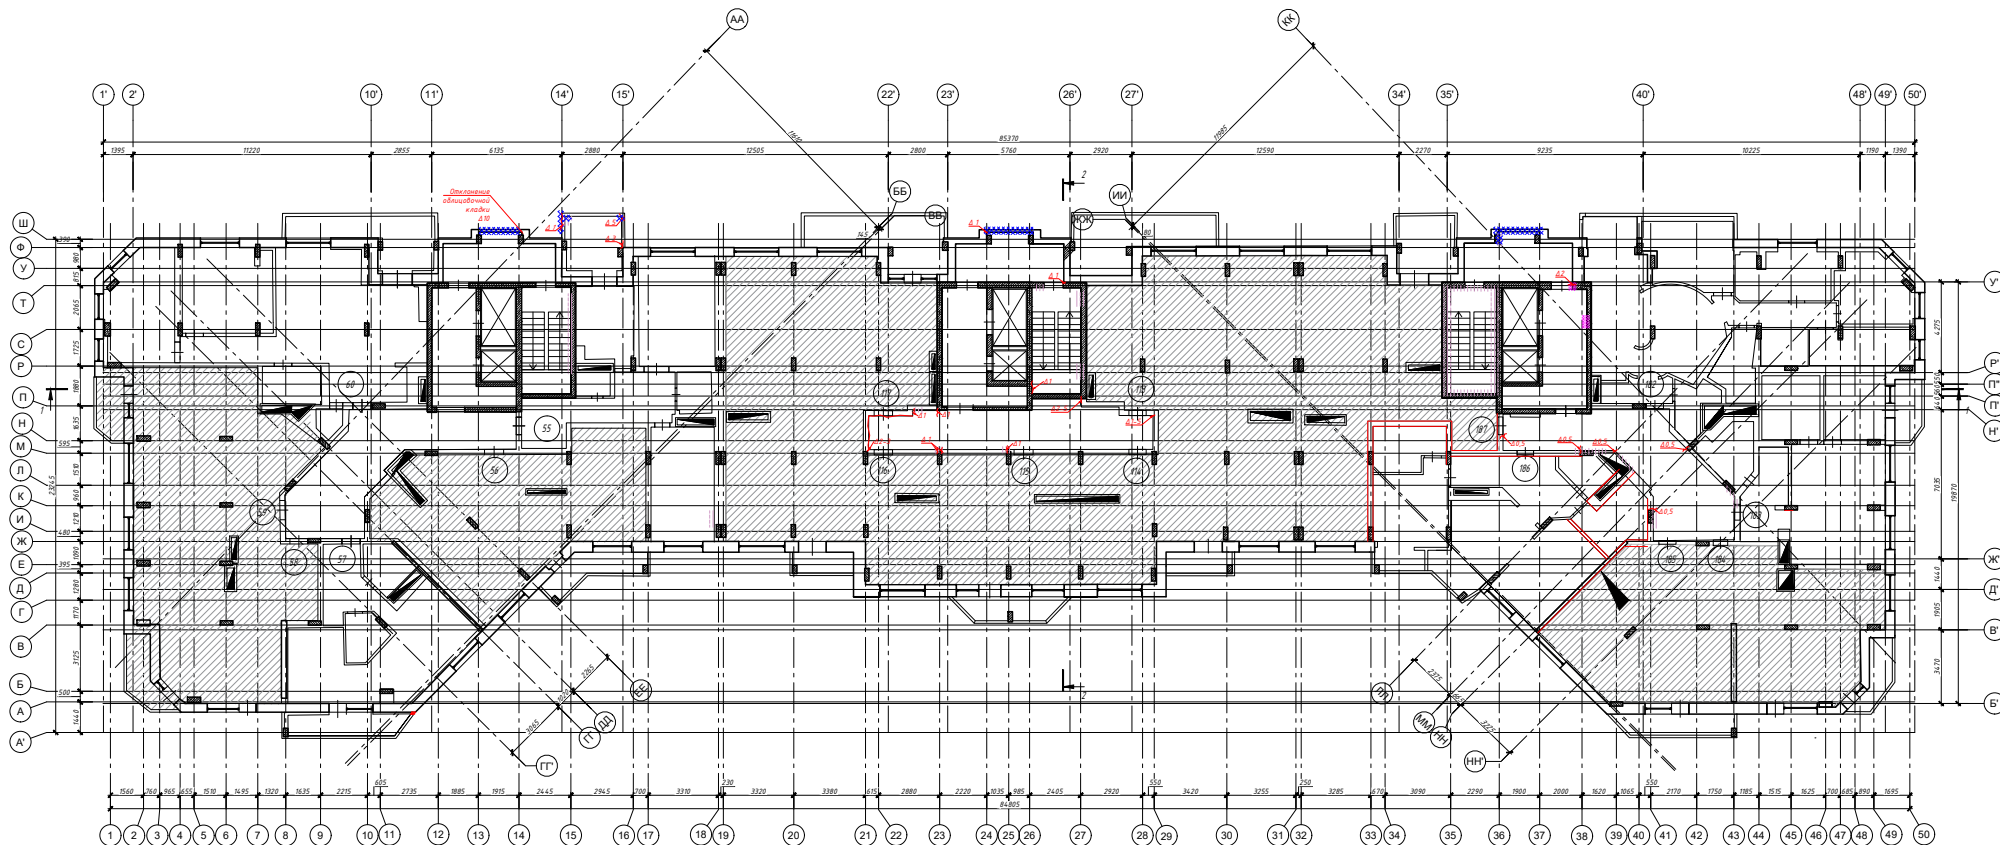


- Условные обозначения:
- Следы замачивания /высолы на поверхности конструкции
 - Повреждение отделочного слоя конструкции
 - Трещины в конструкциях, Δ - толщина раскрытия трещины, мм
 - Отклонение по вертикали, Δ - величина отклонения, мм
 - Отсутствует доступ

Примечание: За отметку 0.00 принят уровень чистого пола первого этажа.

						Шифр 176/25-СК-ТЗ-Г		
						Техническое обследование строительных конструкций и инженерных систем здания многоквартирного жилого дома, расположенного по адресу: МО, г.о. Истра, ул. 25 Лет Октября, д. 9		
Изм.	Кол.уч.	Лист	№ Док.	Подпись	Дата	Техническое заключение	Стадия	Лист
Разработал	Богатырева						ТЗ	41
Разработал	Шеманаева					План 11-го этажа с обозначением дефектов		70
Н. контр.	Позднякова							
Н. контр.	Полужтова							
						ГБУ МО "УТНР"		

Согласовано					
Подп. и дата					
Инф. и подл.					

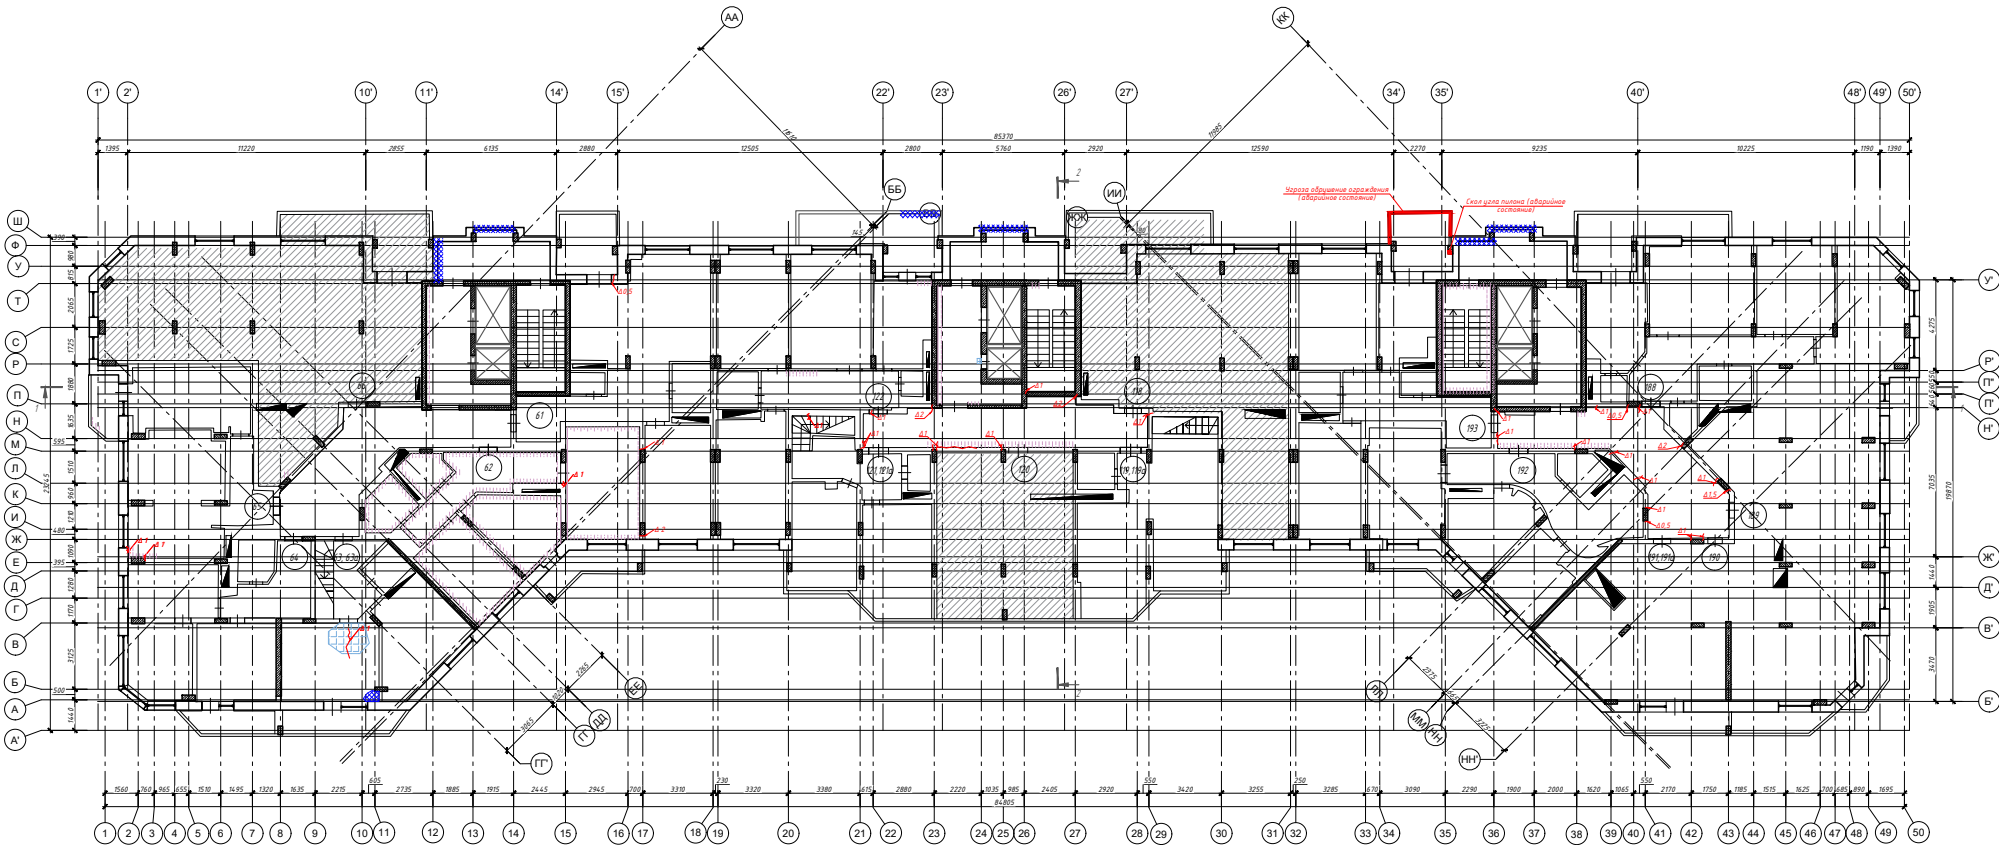


- Условные обозначения:
- Следы замачивания/высолы на поверхности конструкции
 - Повреждение отделочного слоя конструкции
 - Трещины в конструкции, Δ - толщина раскрытия трещины, мм
 - Повреждение напольного покрытия/бетонной стяжки
 - Отсутствует доступ

Примечание: За отметку 0.00 принят уровень чистого пола первого этажа.

Шифр 176/25-СК-ТЗ-Г				
Техническое обследование строительных конструкций и инженерных систем здания многоквартирного жилого дома, расположенного по адресу: МО, г.о. Истра, ул. 25 Лет Октября, д. 9				
Изм.	Кол.уч.	Лист	№ Док.	Подпись
Разработал	Богатырева			
Разработал	Шеманева			
Н. контр.	Позднякова			
Н. контр.	Полуэктова			
Техническое заключение			Стадия	Лист
План 12-го этажа с обозначением дефектов			ТЗ	42
			Листов	70
			ГБУ МО "УТНКТ"	

Согласовано	
Взам. инв. N	
Подп. и дата	
Инв. N подл.	

План 13-го этажа с обозначением дефектов

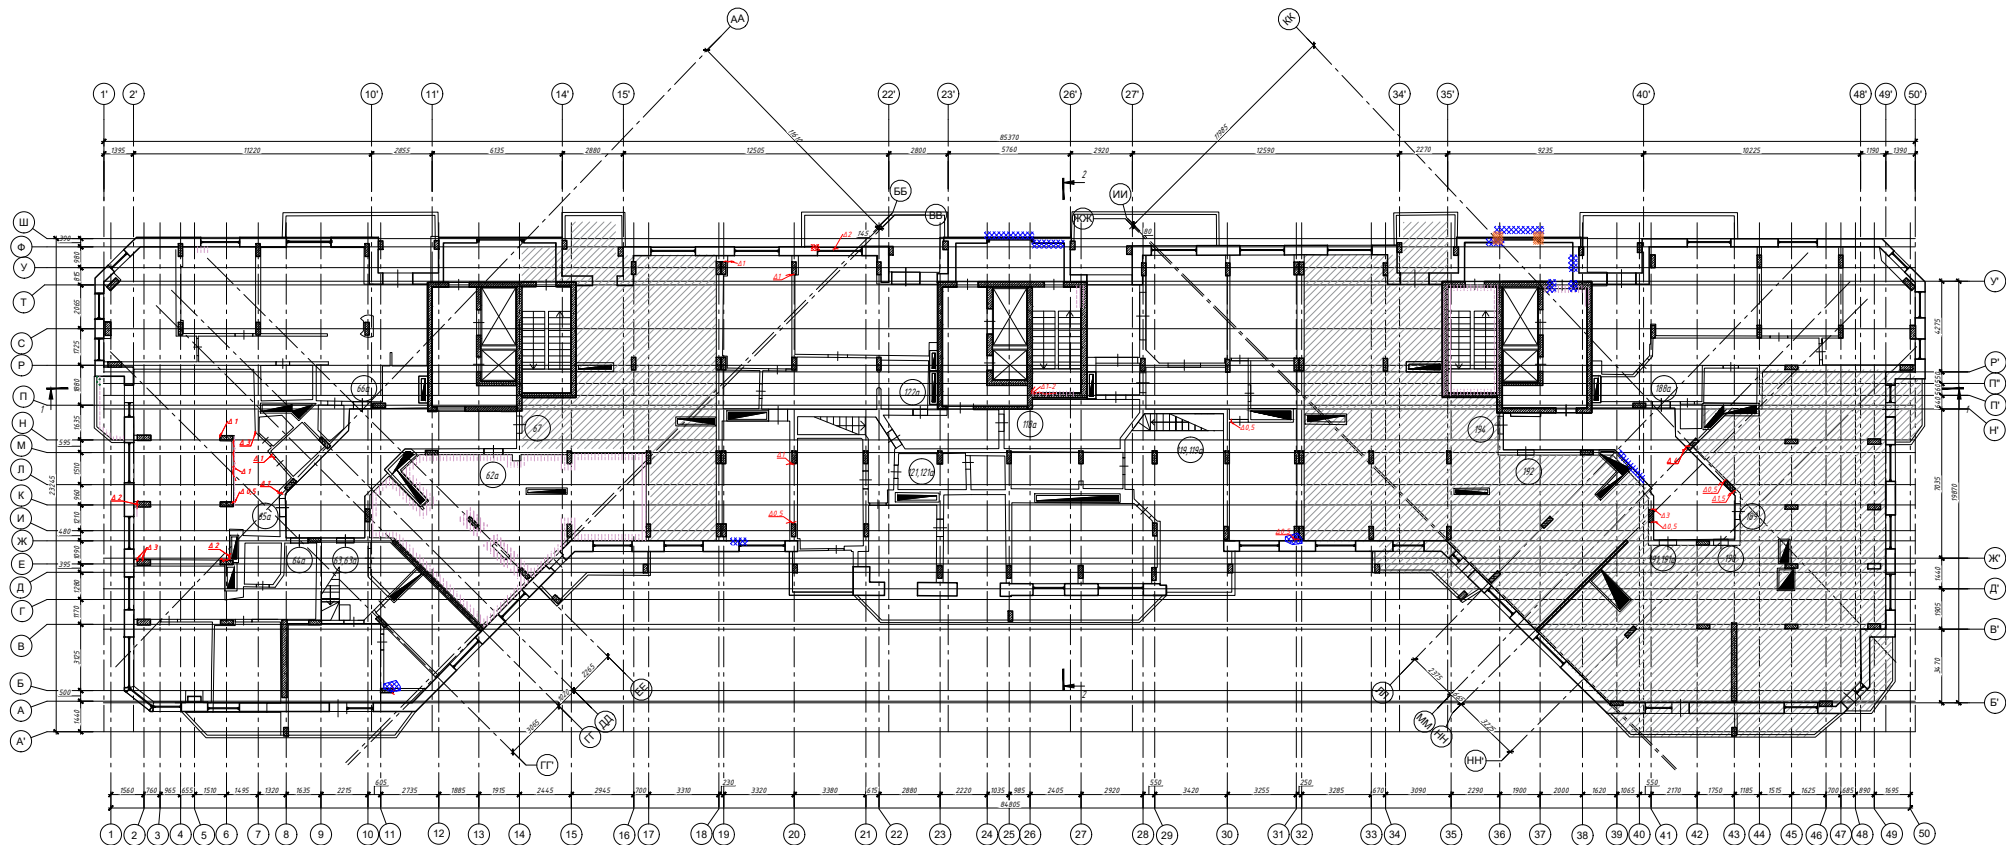


- Условные обозначения:
- Повреждение отделочного слоя конструкции
 - Трещины в конструкции, Δ - толщина раскрытия трещины, мм
 - Отсутствует доступ
 - Коррозия металлических элементов

Примечание: За отметку 0.00 принят уровень чистого пола первого этажа.

						Шифр 176/25-СК-ТЗ-Г		
						Техническое обследование строительных конструкций и инженерных систем здания многоквартирного жилого дома, расположенного по адресу: МО, г.о. Истра, ул. 25 Лет Октября, д. 9		
Изм.	Кол.уч.	Лист	№ Док.	Подпись	Дата	Техническое заключение	Стадия	Лист
Разработал	Богатырева						ТЗ	43
Разработал	Шеманаева					План 13-го этажа с обозначением дефектов		70
Н. контр.	Позднякова							
Н. контр.	Полужатова					ГБУ МО "УТНКТ"		

Согласовано					
Взам. инв. Н					
Подп. и дата					
Инв. № подл.					

План кровли с обозначением дефектов

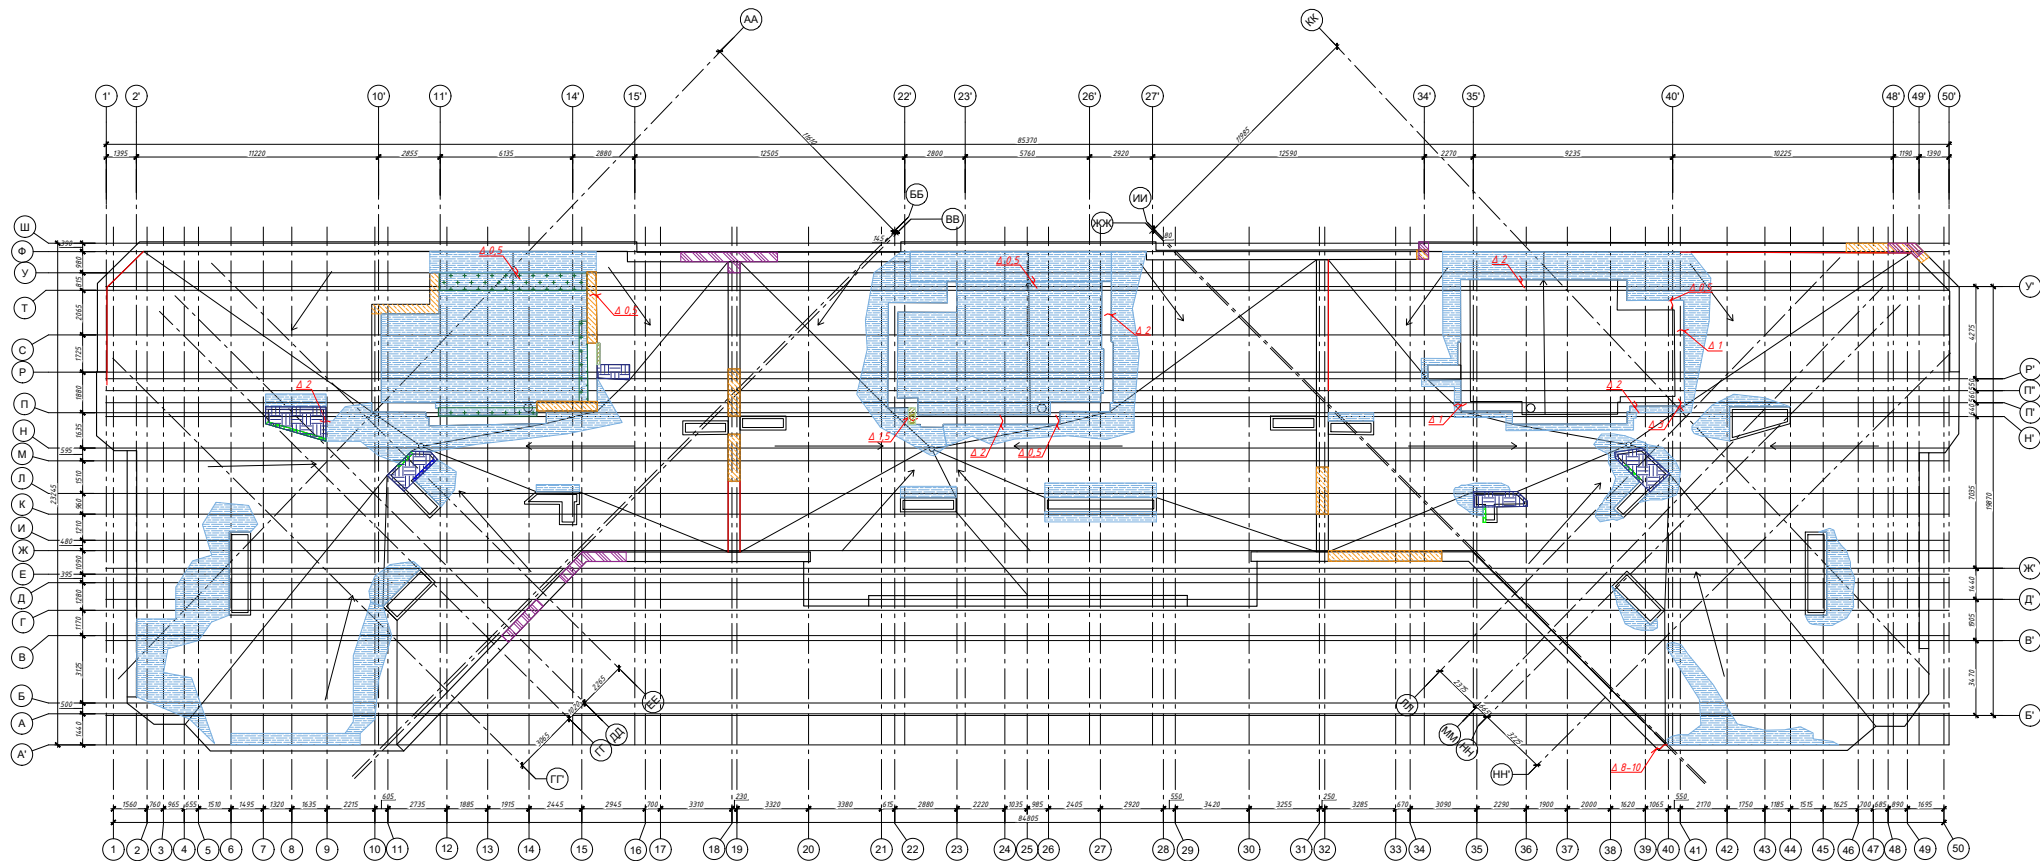


- Условные обозначения:
- Следы замачивания на поверхности конструкции
 - Выветривание/вымывание кирпичной кладки и раствора
 - Трещины в конструкциях, Δ – толщина раскрытия трещины, мм
 - Следы биоповреждений конструкций
 - Коррозия металлических элементов
 - Следы застоя атмосферных осадков
 - Негерметичные швы гидроизоляционного ковра; вздутые гидроизоляционного ковра
 - Повреждение кровельного покрытия вент. шахт
 - Деформация фартуков парапетов
 - Скол бетона, оголение арматуры на крышках

Примечание: За отметку 0.00 принят уровень чистого пола первого этажа.

						Шифр 176/25-СК-ТЗ-Г			
						Техническое обследование строительных конструкций и инженерных систем здания многоквартирного жилого дома, расположенного по адресу: МО, г.о. Истра, ул. 25 Лет Октября, д. 9			
Изм.	Кол.уч.	Лист	№ Док.	Подпись	Дата	Техническое заключение	Стадия	Лист	Листов
Разработал	Богатырева						ТЗ	44	70
Разработал	Шеманаева					План кровли с обозначением дефектов	ГБУ МО "УТНР"		
Н. контр.	Позднякова								
Н. контр.	Полуэктова						 Правительство Московской области		

Согласовано



Взам.инж. Н
Подп. и дата
Инф. и подл.

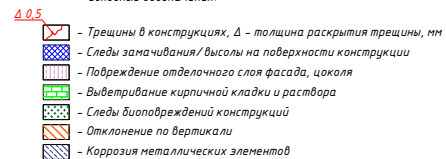

Документ создан в электронной форме. № ИСХ-39242/ от 03.12.2025. Исполнитель: Лубичева М.Д.
Страница 451 из 476. Страница создана: 01.12.2025 16:14

 Правительство
Московской обл.



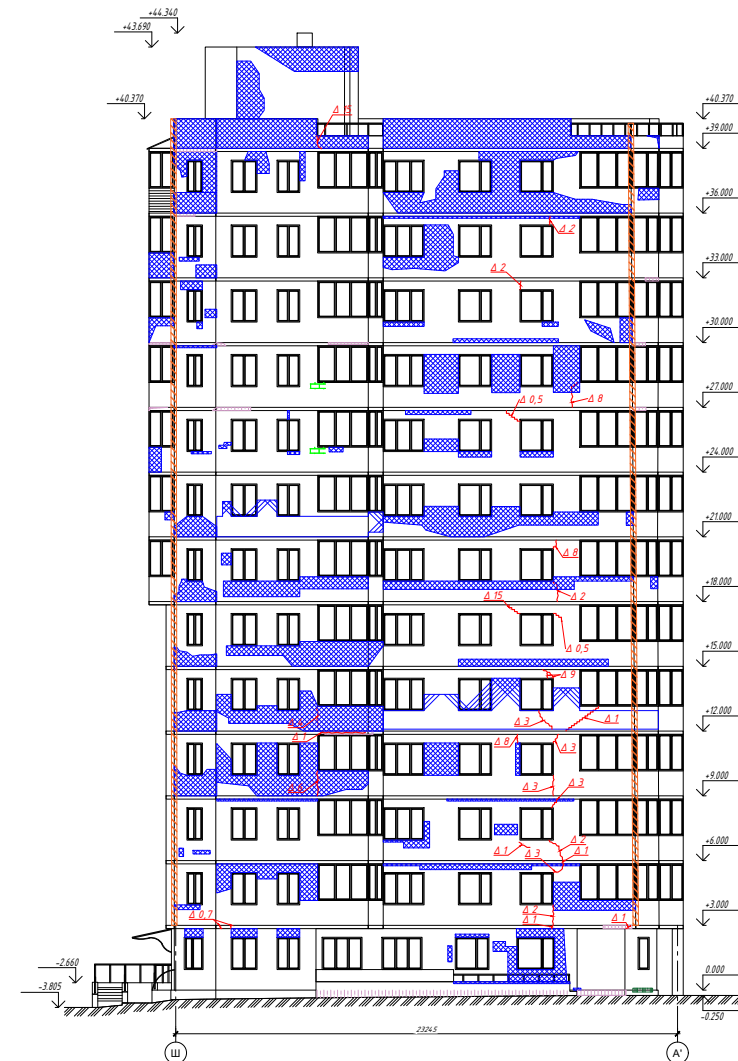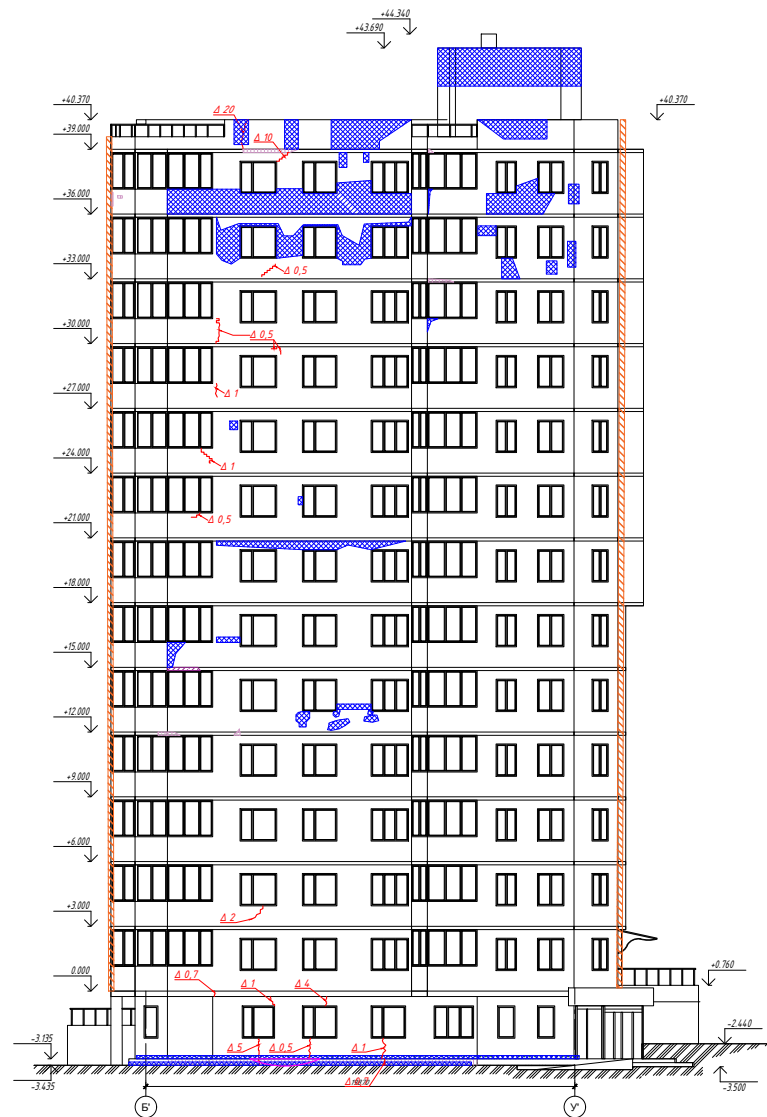


Условные обозначения:

40.5

-  - Трещины в конструкциях, Δ – толщина раскрытия трещины, мм
-  - Следы замачивания/высолы на поверхности конструкции
-  - Повреждение отделочного слоя фасада, цоколя
-  - Следы биоповреждений конструкций
-  - Отклонение по вертикали
-  - Прогиб отмостки

~~Примечание: За отметку 0.00 принят уровень чистого пола первого этажа.~~

					Шифр 176/25-СК - ТЗ-Г
					Техническое обследование строительных конструкций и инженерных систем здания многоквартирного жилого дома, расположенного по адресу: МО, г.о. Истра, ул. 25 Лет Октября, д.9
Изм.	Кол.ч	Лист	№ Док.	Подпись	Дата
Разработал	Богатырева				
Разработал	Шеняева				
				Техническое заключение	
Н. контр.	Позднякова				
Н. контр.	Полужатова				
				Фасад Б-' с обозначением дефектов Фасад Ш-'А' с обозначением дефектов	Стadia ТЗ
					Лист 47
					Листов 70
					ГБУ МО "УТНР"
					Утверждено

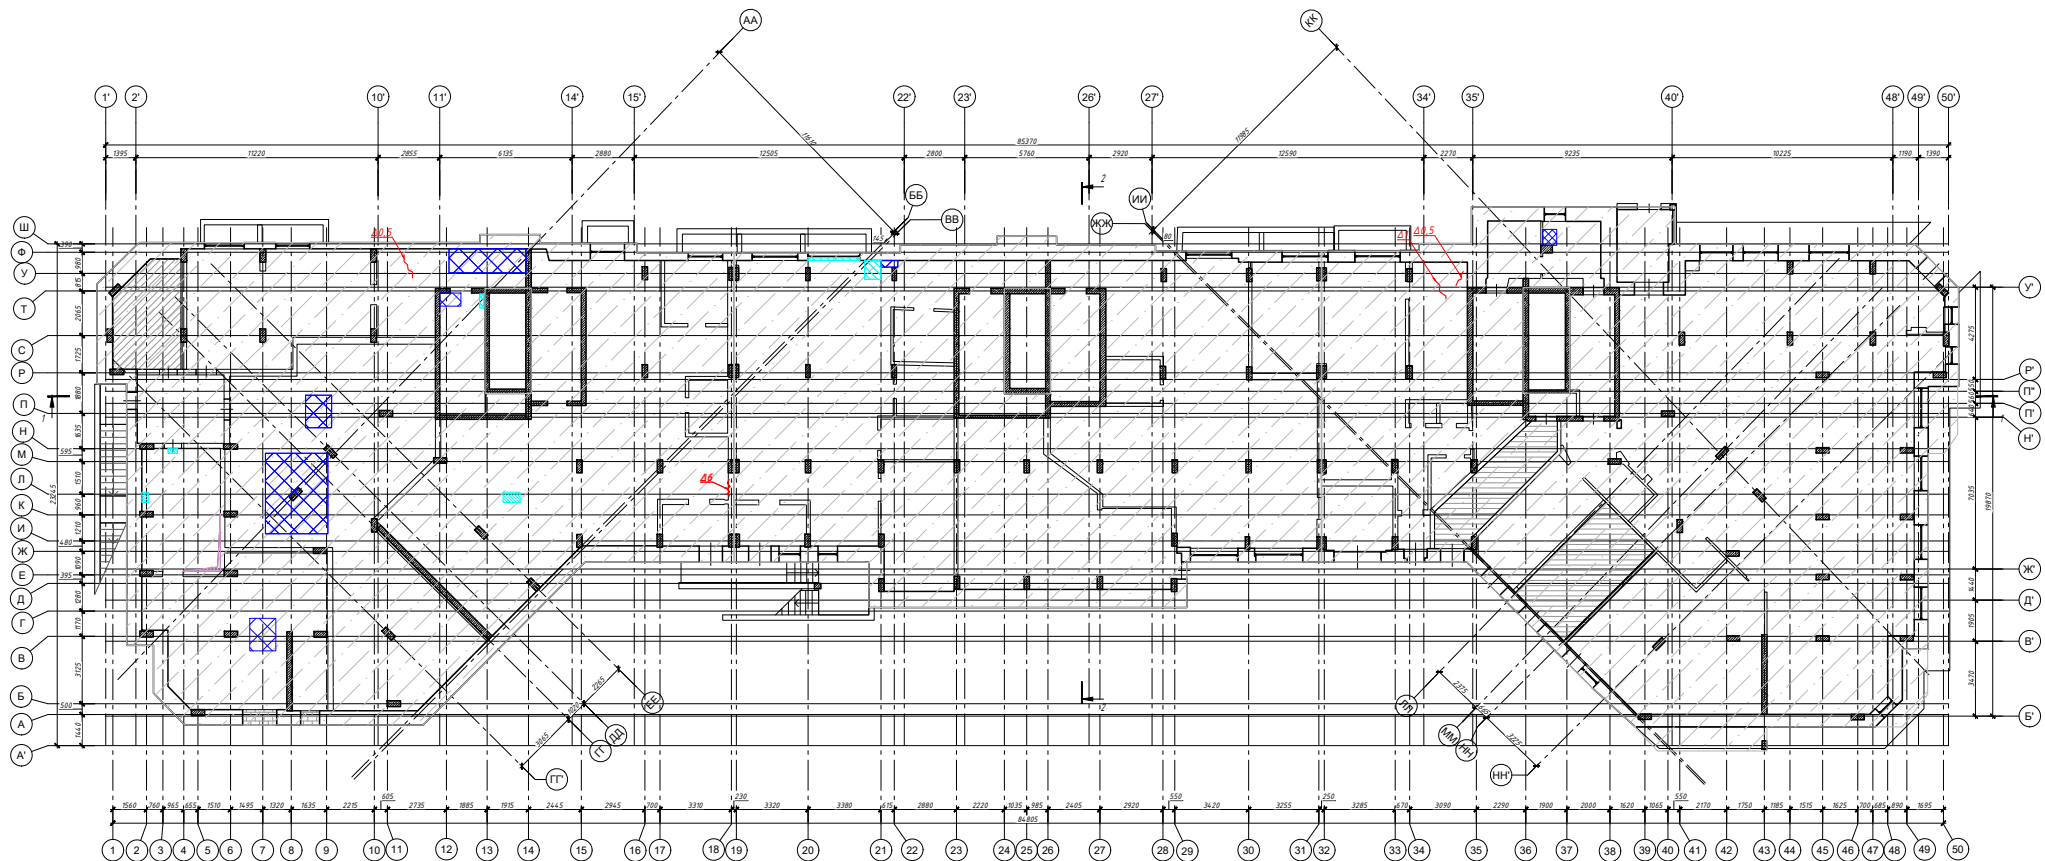

- Условные обозначения:
- Следы замачивания/высолы на поверхности конструкции
 - Повреждение отделочного слоя конструкции
 - Трещины в конструкциях, Δ - толщина раскрытия трещины, мм
 - Разрушение защитного слоя бетона с оголением арматуры

Примечание: За отметку 0.00 принят уровень чистого пола первого этажа.


Шифр 176/25-СК-ТЗ-Г				
Техническое обследование строительных конструкций и инженерных систем здания многоквартирного жилого дома, расположенного по адресу: МО, г.о. Истра, ул. 25 Лет Октября, д. 9				
Изм.	Кол.уч.	Лист	№ Док.	Подпись
Разработал	Богатырева			
Разработал	Шеманаева			
Н. контр.	Позднякова			
Н. контр.	Полужтова			
Техническое заключение			Стадия	Лист
План перекрытия подвала/цокольного этажа с обозначением дефектов			ТЗ	48
			Листов	70
			ГБУ МО "УТНКТ"	

Согласовано

Взам.инв. N

Подп. и дата

Инв. N подл.

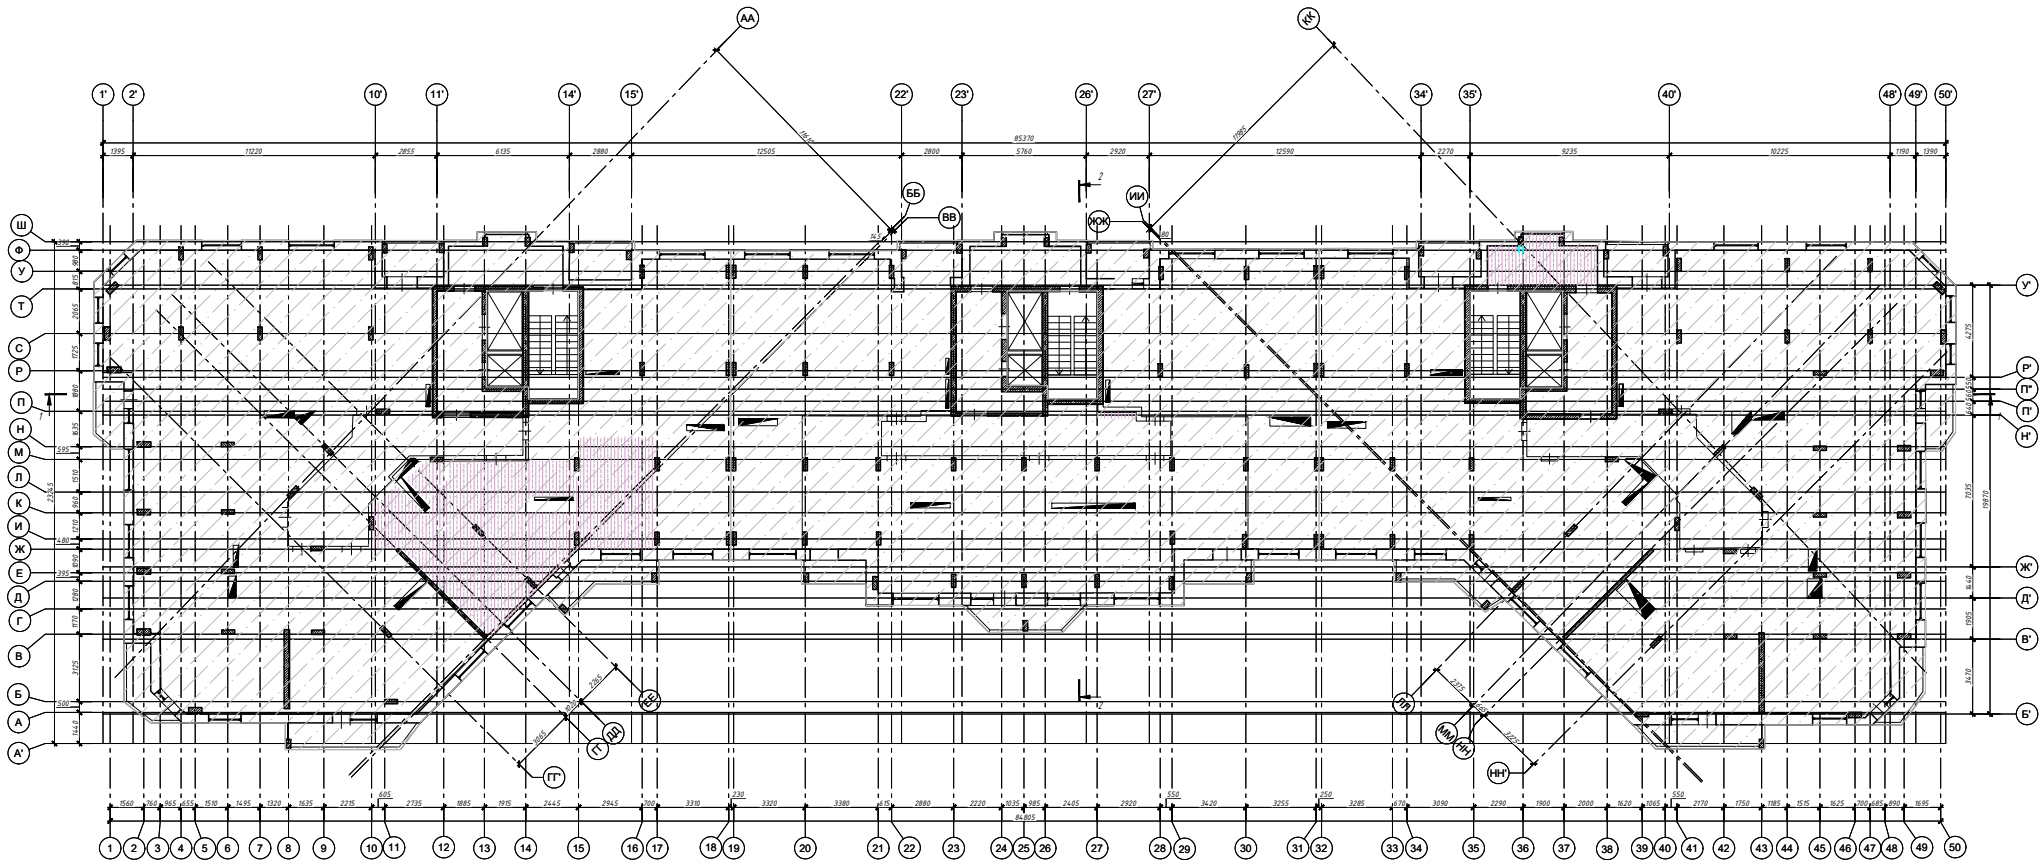


Условные обозначения:

- Повреждение отдельного слоя конструкции
- Разрушение защитного слоя бетона с оголением арматуры

Примечание: За отметку 0.00 принят уровень чистого пола первого этажа.

Шифр 176/25-СК-ТЗ-Г				
Техническое обследование строительных конструкций и инженерных систем здания многоквартирного жилого дома, расположенного по адресу: МО, г.о. Истра, ул. 25 Лет Октября, д. 9				
Изм.	Кол.уч.	Лист	№ Док.	Подпись
Разработал	Богатырева			
Разработал	Шеманаева			
Н. контр.	Позднякова			
Н. контр.	Полуэктова			
Техническое заключение			Стадия	Лист
План перекрытия 2-го этажа с обозначением дефектов			ТЗ	50
			Листов	70
			ГБУ МО "УТНКТ"	

Согласовано	
Подп. и дата	
Взам. инв. N	
Инв. N подл.	

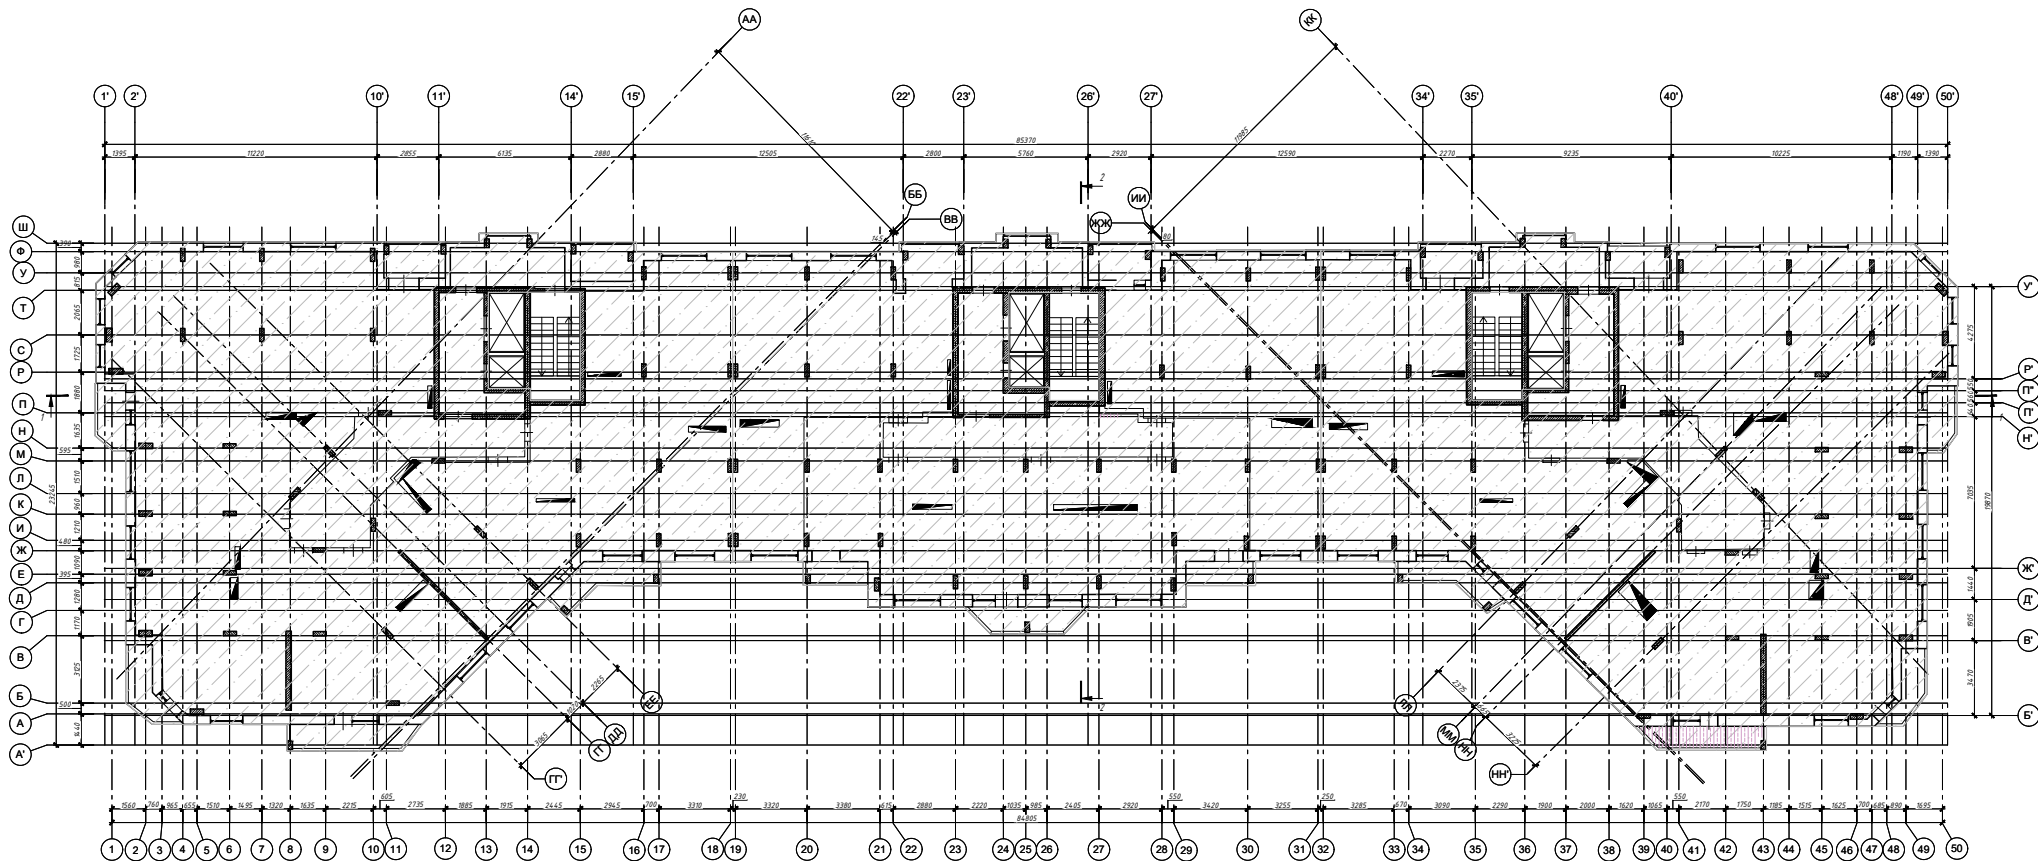

Условные обозначения:
[Symbol] - Повреждение отделочного слоя конструкции


Примечание: За отметку 0.00 принят уровень чистого пола первого этажа.

						Шифр 176/25-СК-ТЗ-Г			
						Техническое обследование строительных конструкций и инженерных систем здания многоквартирного жилого дома, расположенного по адресу: МО, г.о. Истра, ул. 25 Лет Октября, д. 9			
Изм.	Кол.уч.	Лист	№ Док.	Подпись	Дата	Техническое заключение	Стадия	Лист	Листов
Разработал	Богатырева						ТЗ	51	70
Разработал	Шеманаева					План перекрытия 3-го этажа с обозначением дефектов	ГБУ МО "УТНКТ"		
Н. контр.	Позднякова								
Н. контр.	Полужтова								
									 Правительство Московской области

Согласовано

Взам. инв. №
Подп. и дата
Инв. № подл.

План перекрытия 4-го этажа с обозначением дефектов

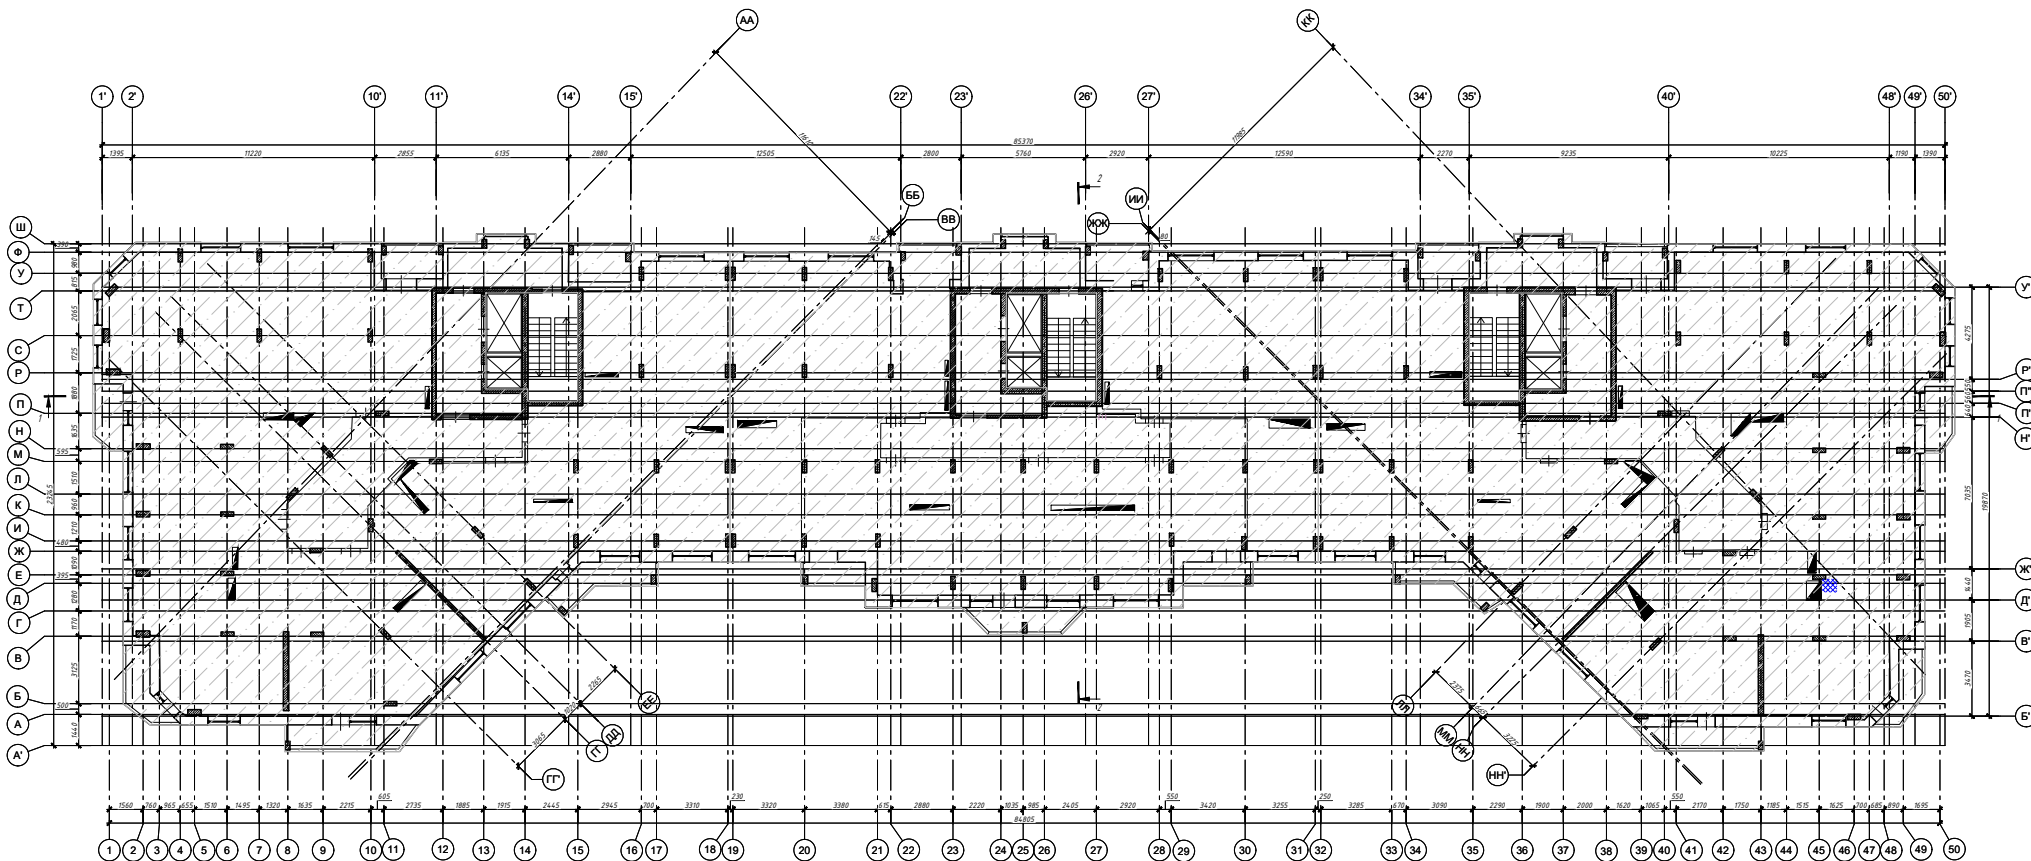

Условные обозначения:


 - Следы замачивания/высолы на поверхности конструкции

Примечание: За отметку 0.00 принят уровень чистого пола первого этажа.

					Шифр 176/25-СК-ТЗ-Г		
					Техническое обследование строительных конструкций и инженерных систем здания многоквартирного жилого дома, расположенного по адресу: МО, г.о. Истра, ул. 25 Лет Октября, д. 9		
Изм.	Кол.уч.	Лист	№ Док.	Подпись	Техническое заключение		
Разработал	Богатырева				ТЗ	52	70
Разработал	Шеманаева				План перекрытия 4-го этажа с обозначением дефектов		
Н. контр.	Позднякова				ГБУ МО "УТНР"		
Н. контр.	Полуэктова						

Согласовано	
Инв. и дата	Взам. инв. и дата
Подп. и подл.	

План перекрытия 9-го этажа с обозначением дефектов

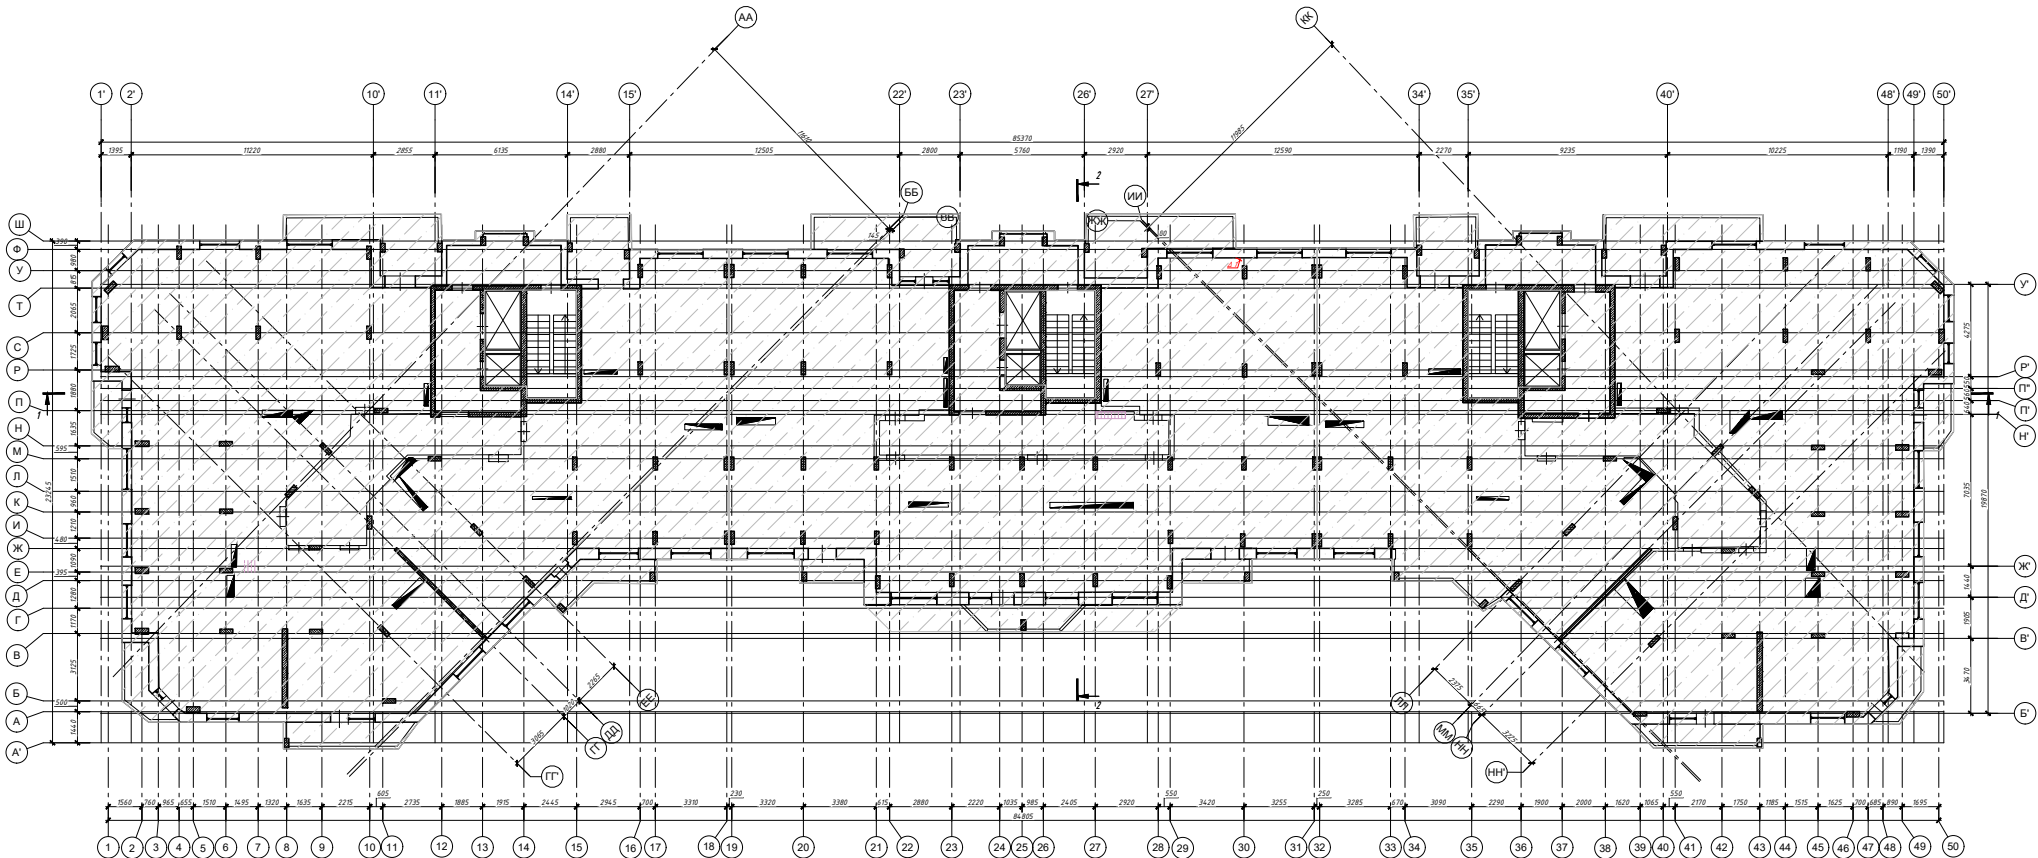


Условные обозначения:
[Symbol] - Подрезание отдельного слоя конструкции

Примечание: За отметку 0.00 принят уровень чистого пола первого этажа.

Согласовано	
Взам. инв. N	
Подп. и дата	
Инв. N подл.	

Шифр 176/25-СК-ТЗ-Г				
Техническое обследование строительных конструкций и инженерных систем здания многоквартирного жилого дома, расположенного по адресу: МО, г.о. Истра, ул. 25 Лет Октября, д. 9				
Изм.	Кол.уч.	Лист	№ Док.	Подпись
Разработал	Богатырева			
Разработал	Шеманаева			
Н. контр.	Позднякова			
Н. контр.	Полуэктова			
Техническое заключение			Стадия	Лист
План перекрытия 9-го этажа с обозначением дефектов			ТЗ	56
			Листов	70
			ГБУ МО "УТНКТ"	

План перекрытия 10-го этажа с обозначением дефектов

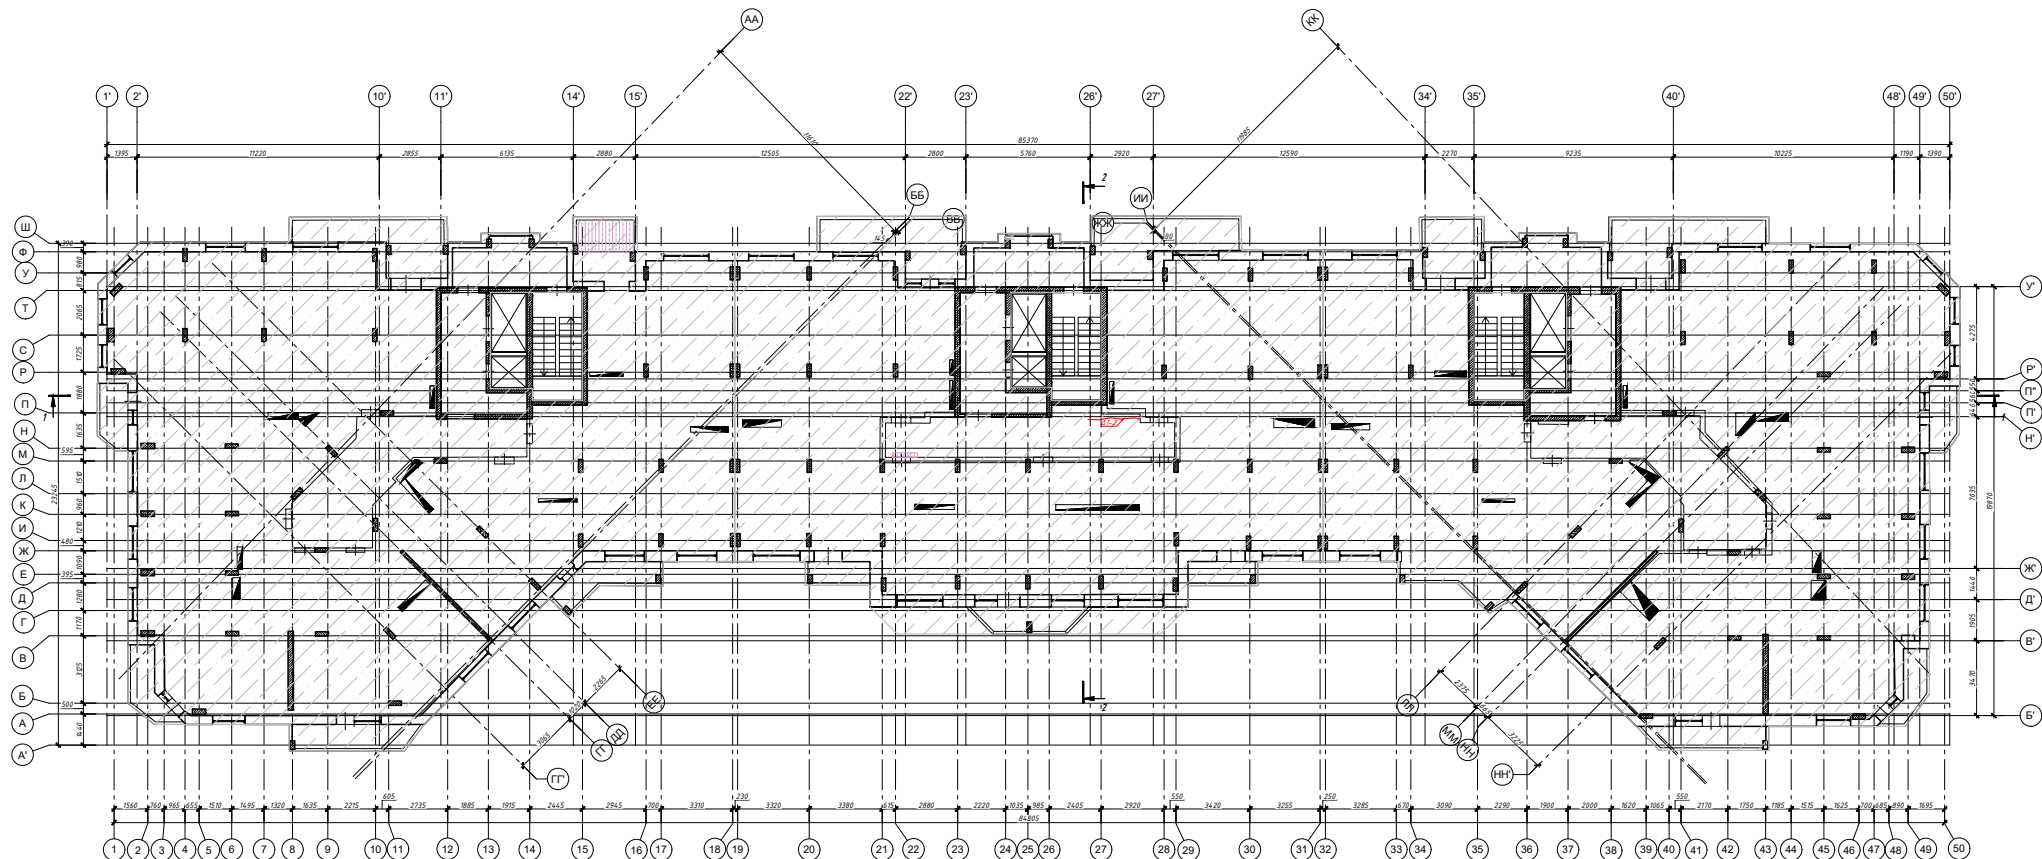


Условные обозначения:

 - Повреждение отделочного слоя конструкции

Δ  - Трещины в конструкциях, Δ - толщина раскрытия трещины, мм

Примечание: За отметку 0.00 принят уровень чистого пола первого этажа.

								Шифр 176/25-СК -ТЗ-Г		
								Техническое обследование строительных конструкций и инженерных систем здания многоквартирного жилого дома, расположенного по адресу: МО, г.о. Истра, ул. 25 Лет Октября, д. 9		
Изм.	Кол.ч	Лист	№ Док.	Подпись	Дата			Стандия	Лист	Листов
Разработал	Богатырева						Техническое заключение	T3	57	70
Разработал	Шеманаева									
Н. контр.	Позднякова						План перекрытия 10-го этажа с обозначением дефектов	ГБУ МО "УТНР"		
Н. контр.	Полужатова									
								Утверждено		

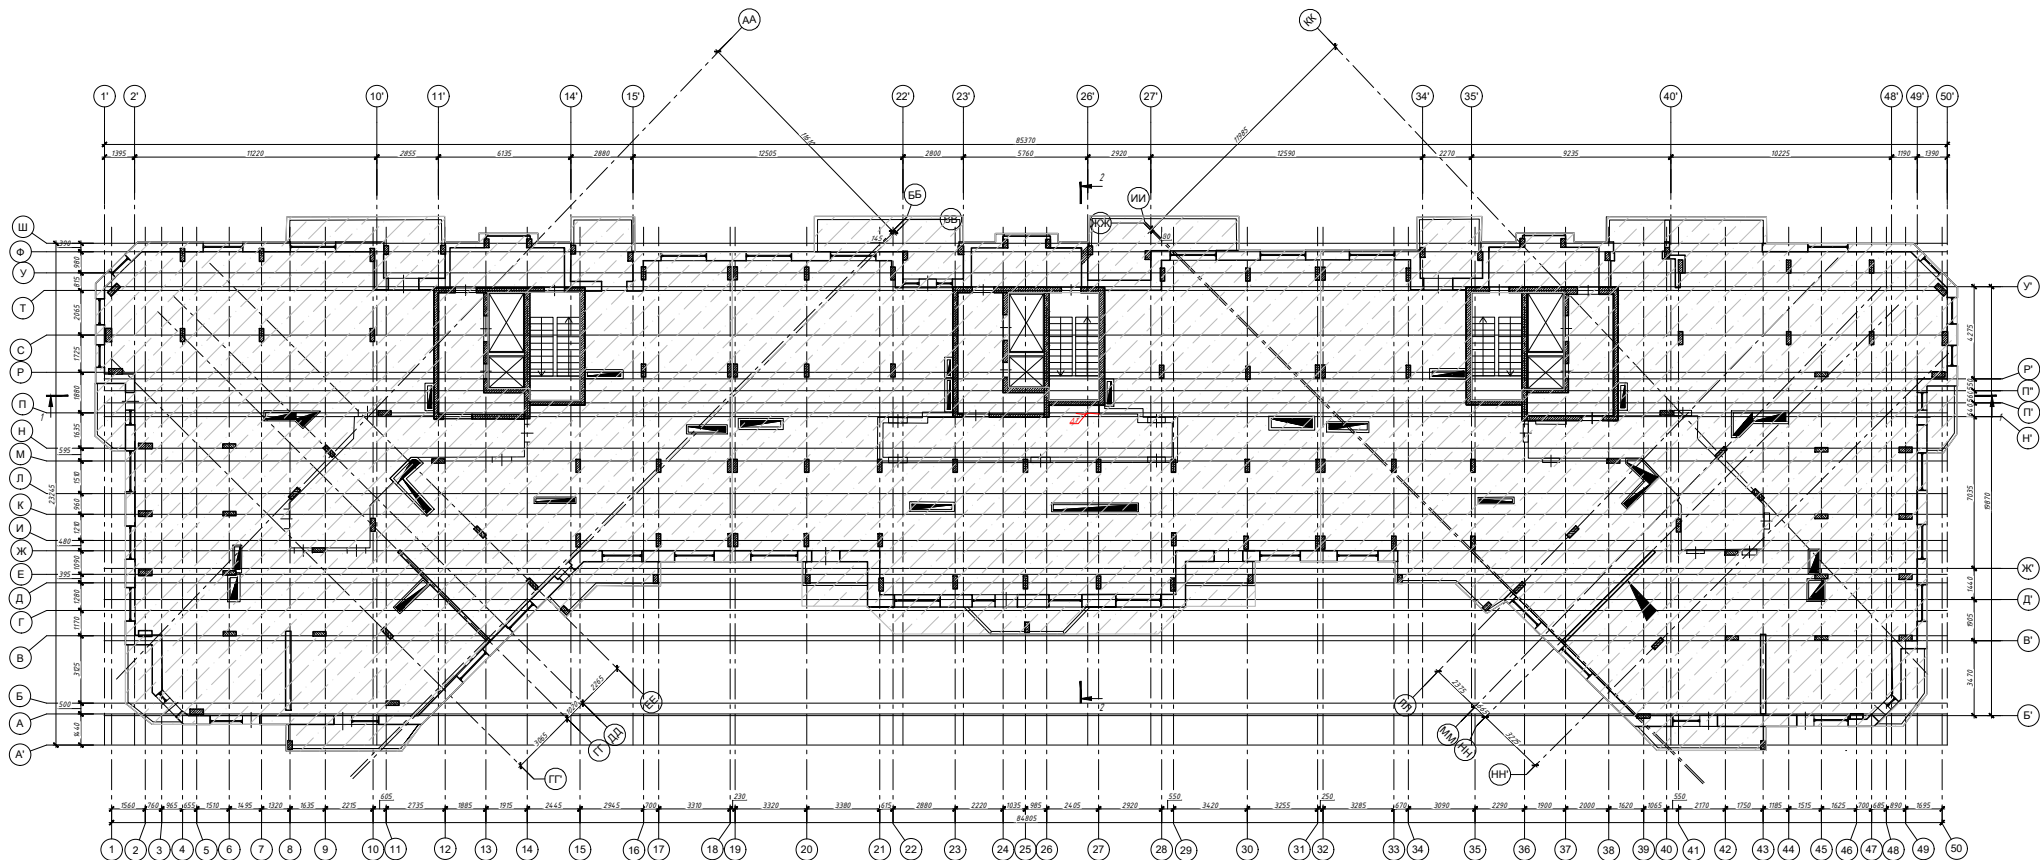


Согласовано	
Взам. инв. №	
Подп. и дата	
Инв. № подл.	

Примечание: За отметку 0.00 принят уровень чистого пола первого этажа.

Условные обозначения:

Δ - Трещины в конструкциях, Δ - толщина раскрытия трещины, мм

Шифр 176/25-СК-ТЗ-Г				
Техническое обследование строительных конструкций и инженерных систем здания многоквартирного жилого дома, расположенного по адресу: МО, г.о. Истра, ул. 25 лет Октября, д. 9				
Изм.	Кол.уч.	Лист	№ Док.	Подпись
Разработал	Богатырева			
Разработал	Шеманаева			
Н. контр.	Позднякова			
Н. контр.	Полуэктова			
Техническое заключение			Стадия	Лист
План перекрытия 11-го этажа с обозначением дефектов			ТЗ	58
			Листов	70
			ГБУ МО "УТНКТ"	

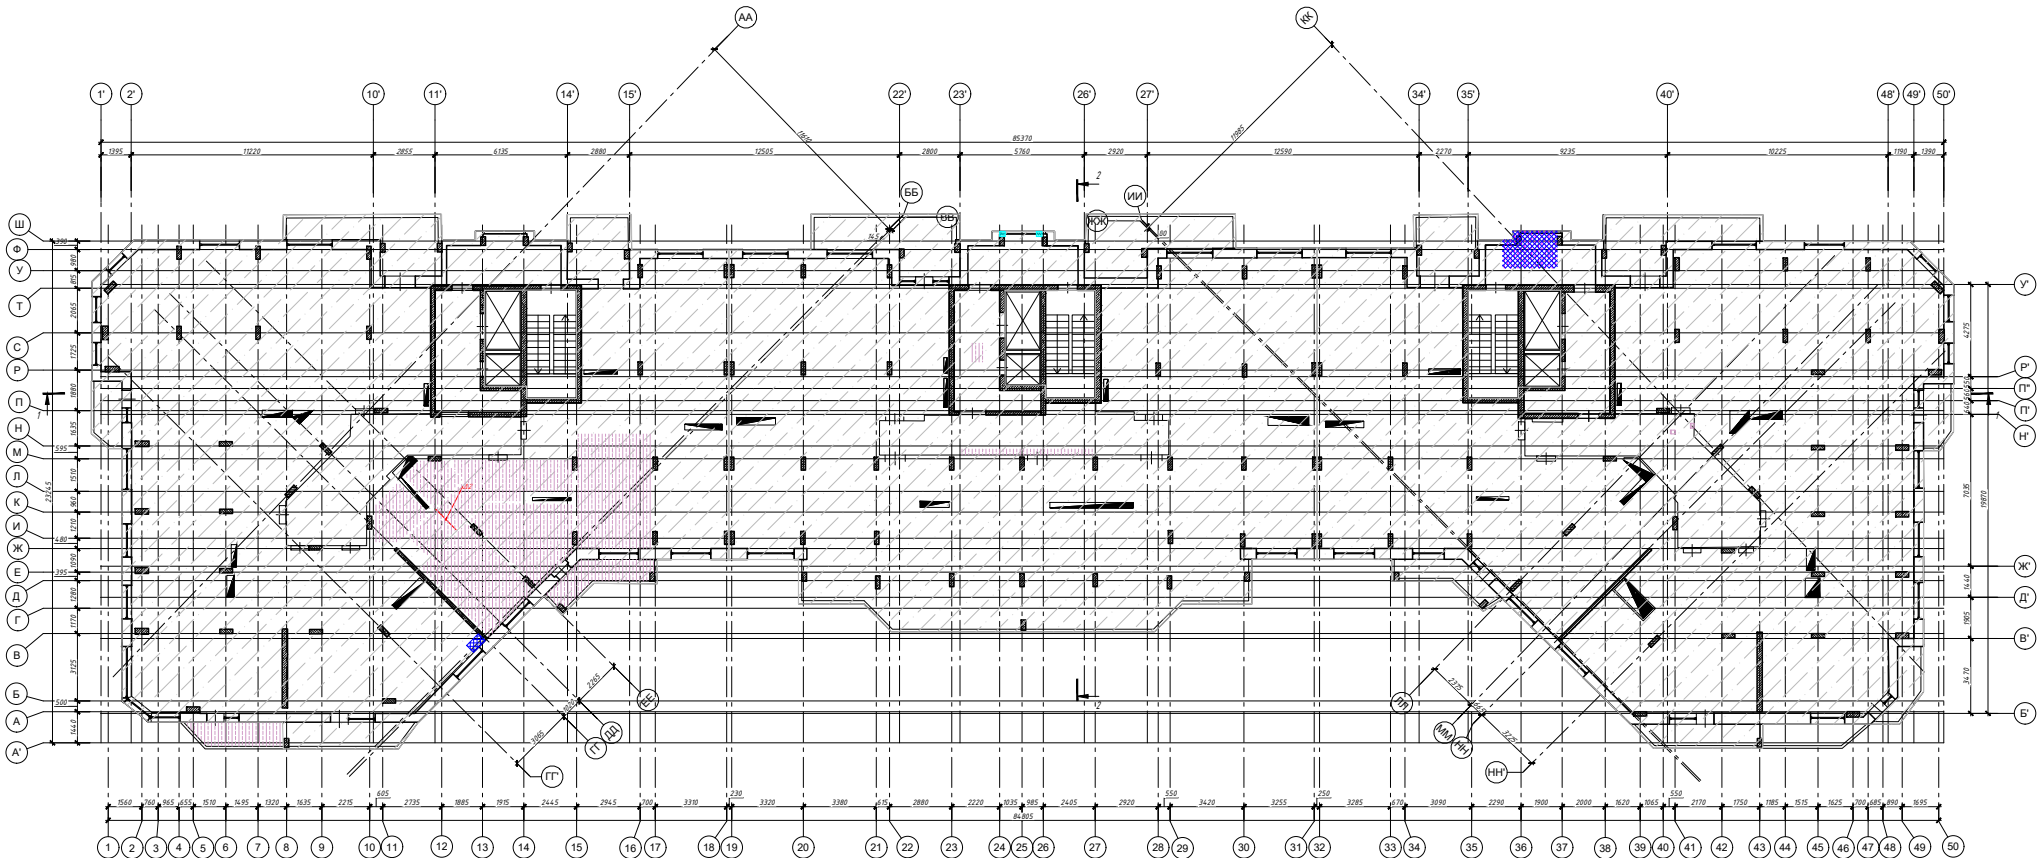


- Условные обозначения:
- Следы замачивания/высолы на поверхности конструкции
 - Повреждение отделочного слоя конструкции
 - Трещины в конструкциях, Δ - толщина раскрытия трещины, мм
 - Разрушение защитного слоя бетона с оголением арматуры

Примечание: За отметку 0.00 принят уровень чистого пола первого этажа.

					Шифр 176/25-СК-ТЗ-Г		
					Техническое обследование строительных конструкций и инженерных систем здания многоквартирного жилого дома, расположенного по адресу: МО, г.о. Истра, ул. 25 Лет Октября, д. 9		
					Техническое заключение		
					ТЗ 59 70		
					ГБУ МО "УТНКТ"		

Согласовано	
Подп. и дата	Взам. инв. N
Инв. N подл.	

План покрытия с обозначением дефектов

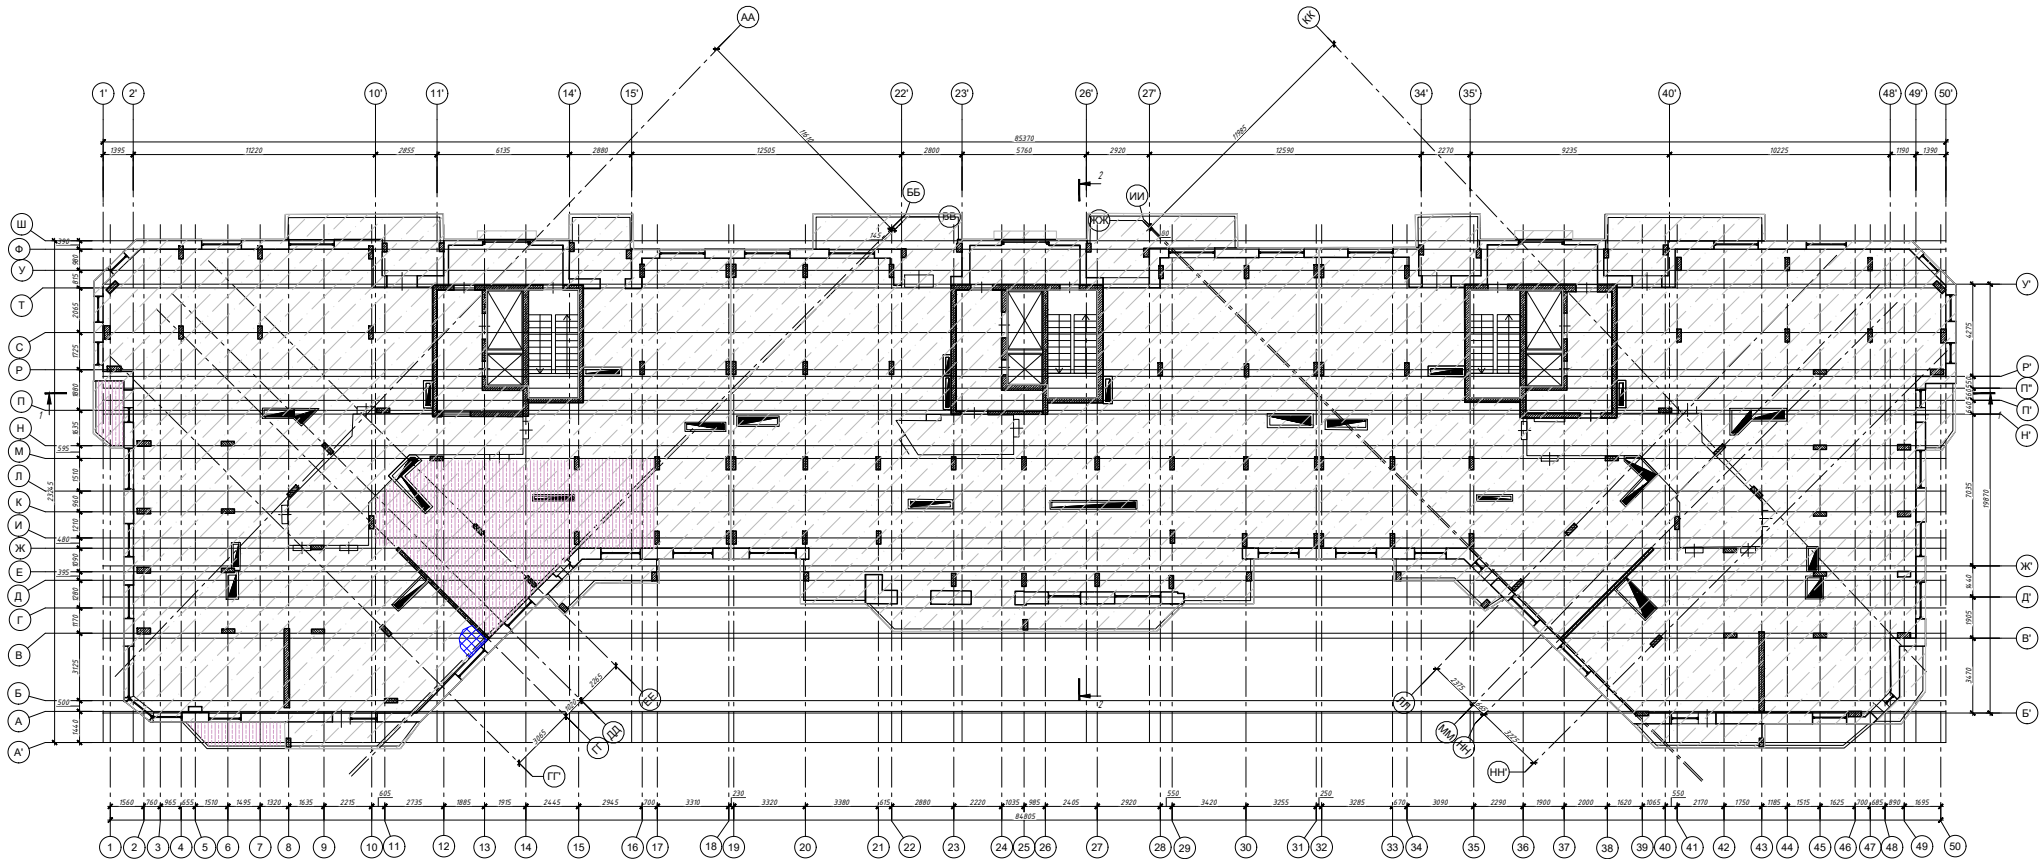


Условные обозначения:

- Повреждение отделочного слоя конструкции
- Следы зазначивания/высолы на поверхности конструкции

Примечание: За отметку 0.00 принят уровень чистого пола первого этажа.

Шифр 176/25-СК-ТЗ-Г				
Техническое обследование строительных конструкций и инженерных систем здания многоквартирного жилого дома, расположенного по адресу: МО, г.о. Истра, ул. 25 Лет Октября, д. 9				
Изм.	Кол.уч.	Лист	№ Док.	Подпись
Разработал	Богатырева			
Разработал	Шеманаева			
Н. контр.	Позднякова			
Н. контр.	Полуэктова			
Техническое заключение			Стадия	Лист
План покрытия с обозначением дефектов			ТЗ	60
			Листов	70
			ГБУ МО "УТНКТ"	

Согласовано	
Инв. и подл.	Взам. инв. и подл.
Подп. и дата	
Инв. и подл.	

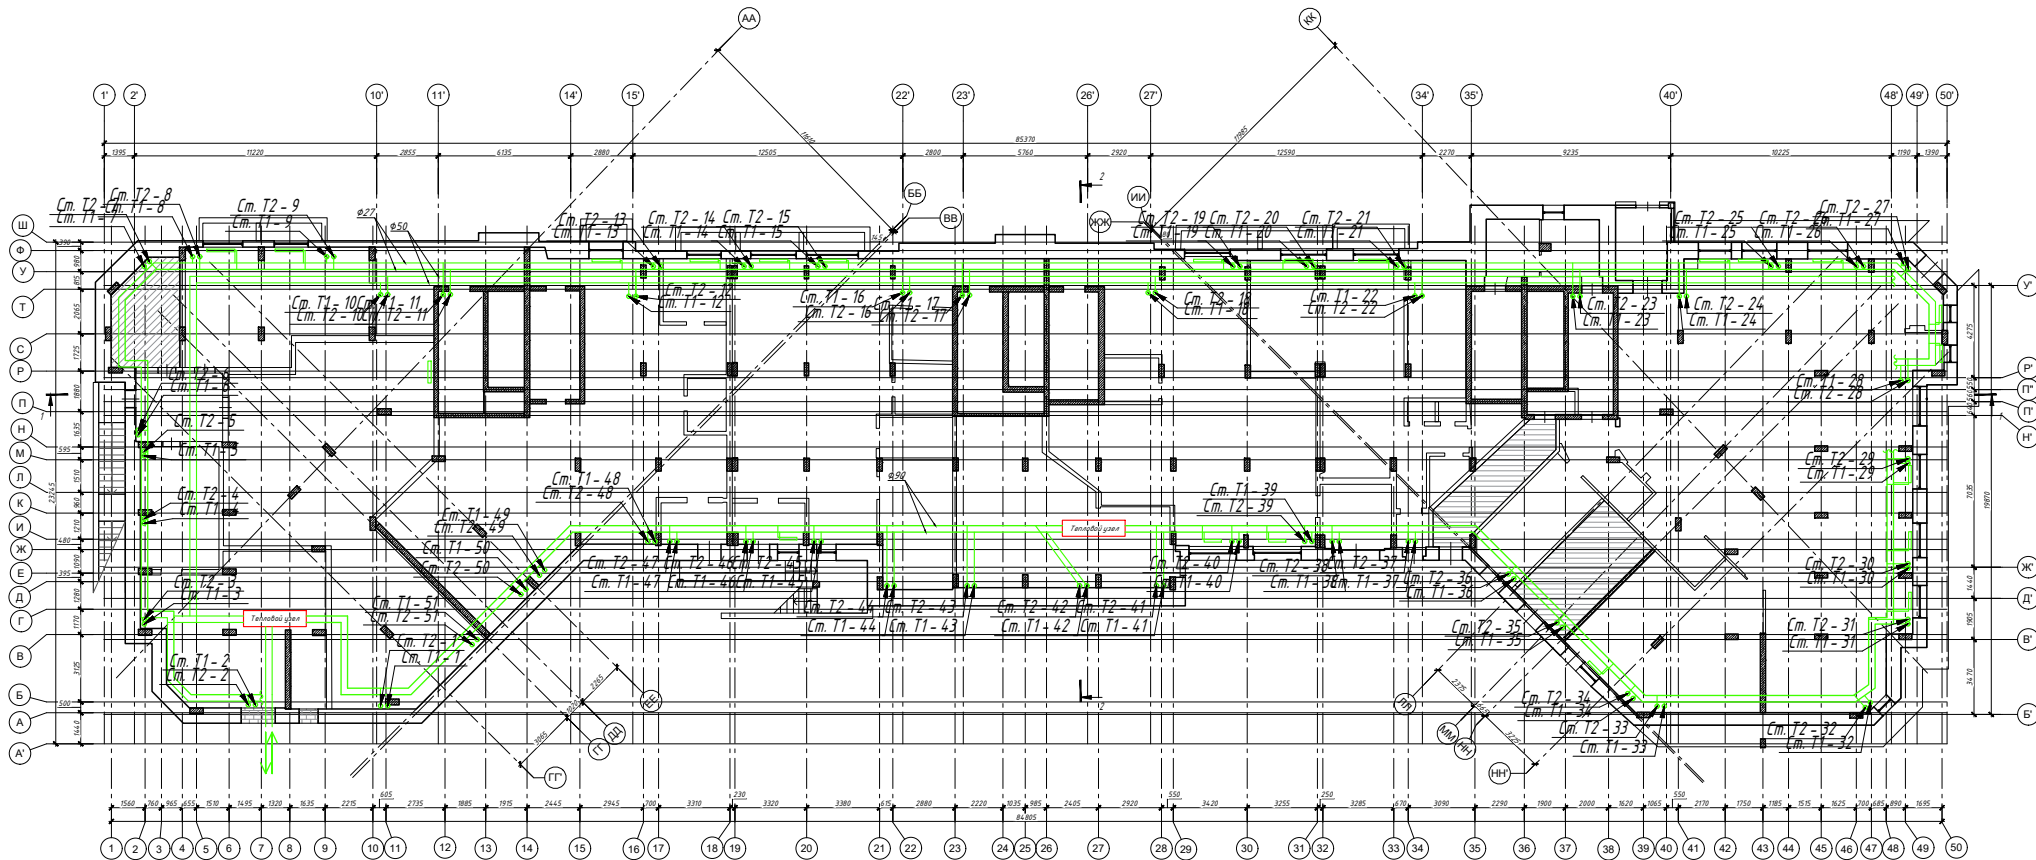

Условные обозначения:
→ ввод в здание системы отопления
○ - стояк системы центрального отопления Т1, Т2, Ф27

Примечание: За отметку 0.00 принят уровень чистого пола первого этажа.


					Шифр 176/25-СК-ТЗ-Г		
					Техническое обследование строительных конструкций и инженерных систем здания многоквартирного жилого дома, расположенного по адресу: МО, г.о. Истра, ул. 25 Лет Октября, д. 9		
Изм.	Кол.уч.	Лист	№ Док.	Подпись	Дата	Техническое заключение	Стадия
Разработал	Богадырева						Лист
Разработал	Шеманаева						Листов
Н. контр.	Позднякова					ТЗ	61
Н. контр.	Полуэктова					70	
					План расположения стояков и трассировка отопления подвала/цокольного этажа		
					ГБУ МО "УТНКТ"		

Согласовано

Взам.инж. Н

Подп. и дата

Инв. и подл.

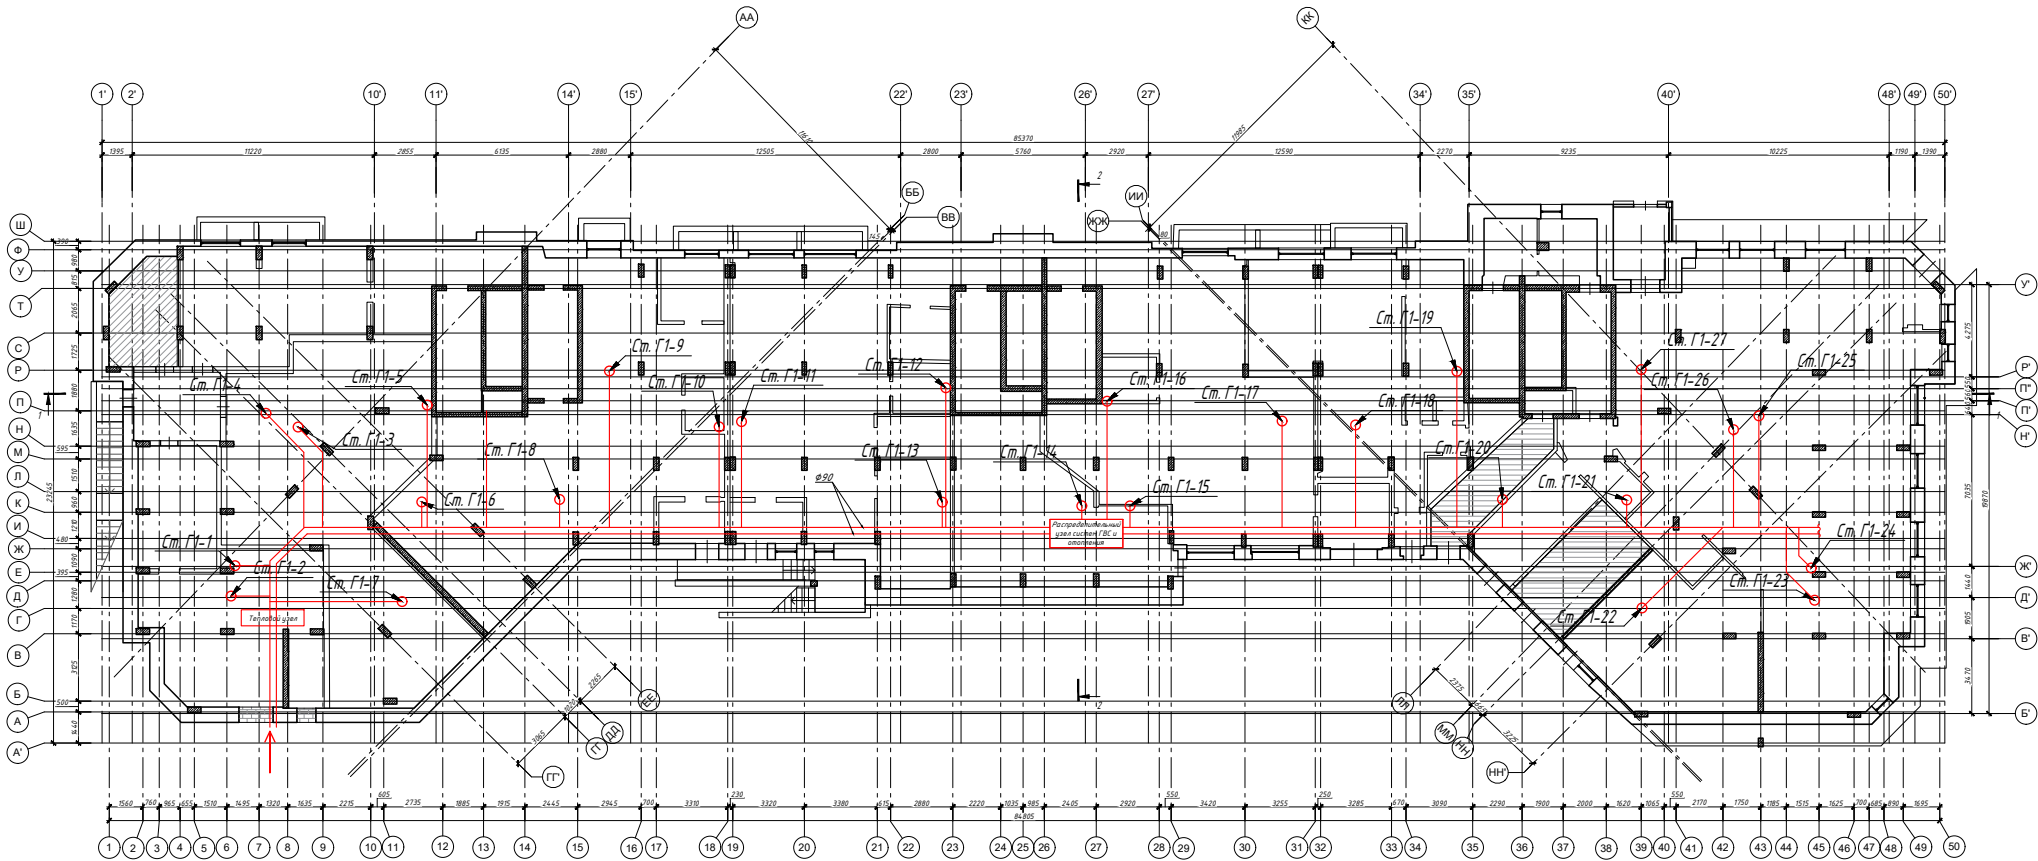

Условные обозначения:
→ - ввод в здание системы горячего водоснабжения
○ - стояк системы горячего водоснабжения Г1


Примечание: За отметку 0.00 принят уровень чистого пола первого этажа.

					Шифр 176/25-СК-ТЗ-Г		
					Техническое обследование строительных конструкций и инженерных систем здания многоквартирного жилого дома, расположенного по адресу: МО, г.о. Истра, ул. 25 Лет Октября, д. 9		
Изм.	Кол.уч.	Лист	№ Док.	Подпись	Дата	Техническое заключение	
Разработал	Богатырева					ТЗ	Лист
Разработал	Шеманаева					62	Листов
Н. контр.	Позднякова					План расположения стояков и трассировка горячего водоснабжения подвала/цокольного этажа	
Н. контр.	Полуэктова					ГБУ МО "УТНР"	

Согласовано

Взам. инв. №	Подп. и дата	Инв. № подл.

План расположения стояков и трассировка холодного водоснабжения подвала/цокольного этажа

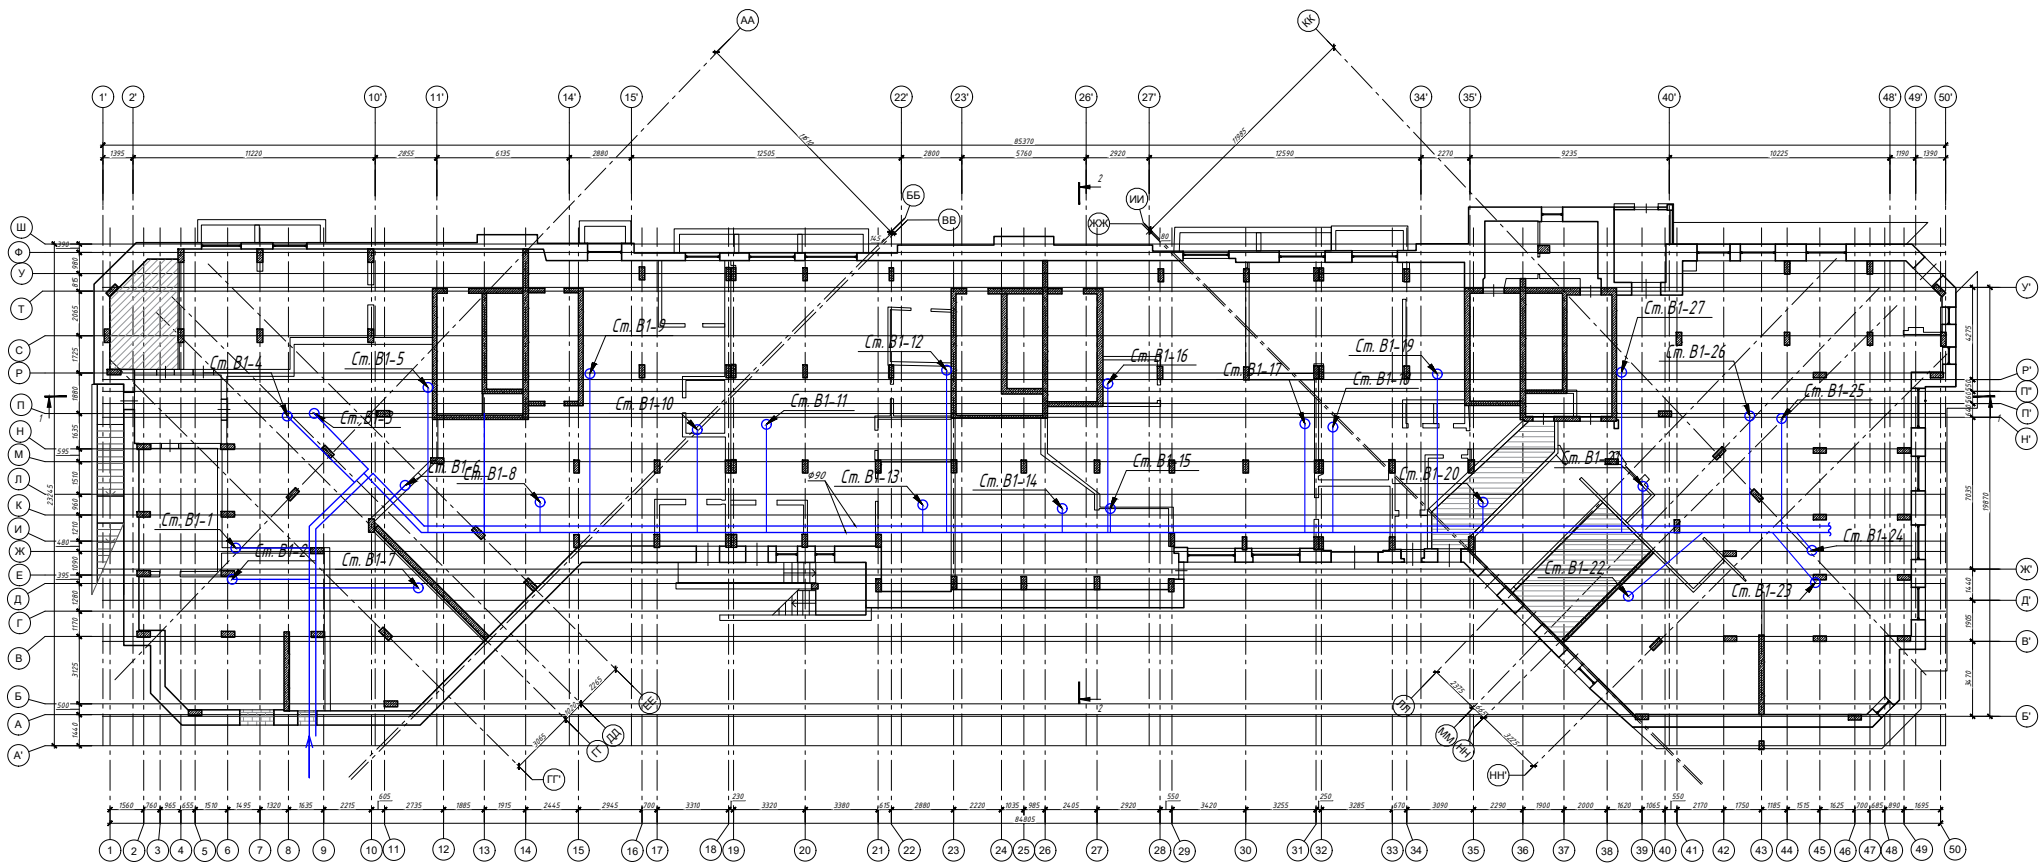

Условные обозначения:
→ - ввод в здание системы холодного водоснабжения
○ - стояк системы холодного водоснабжения В1


Примечание: За отметку 0.00 принят уровень чистого пола первого этажа.

					Шифр 176/25-СК-ТЗ-Г		
					Техническое обследование строительных конструкций и инженерных систем здания многоквартирного жилого дома, расположенного по адресу: МО, г.о. Истра, ул. 25 Лет Октября, д. 9		
Изм.	Кол.уч.	Лист	№ Док.	Подпись	Дата	Техническое заключение	
Разработал	Богатырева					ТЗ	Лист 63
Разработал	Шеманаева					70	
Н. контр.	Позднякова					План расположения стояков и трассировка холодного водоснабжения подвала/цокольного этажа	
Н. контр.	Полуэктова					ГБУ МО "УТНР"	

Согласовано

Взам. инв. N
Подп. и дата
Инв. N подл.

План расположения стояков и трассировка канализации подвала/цокольного этажа

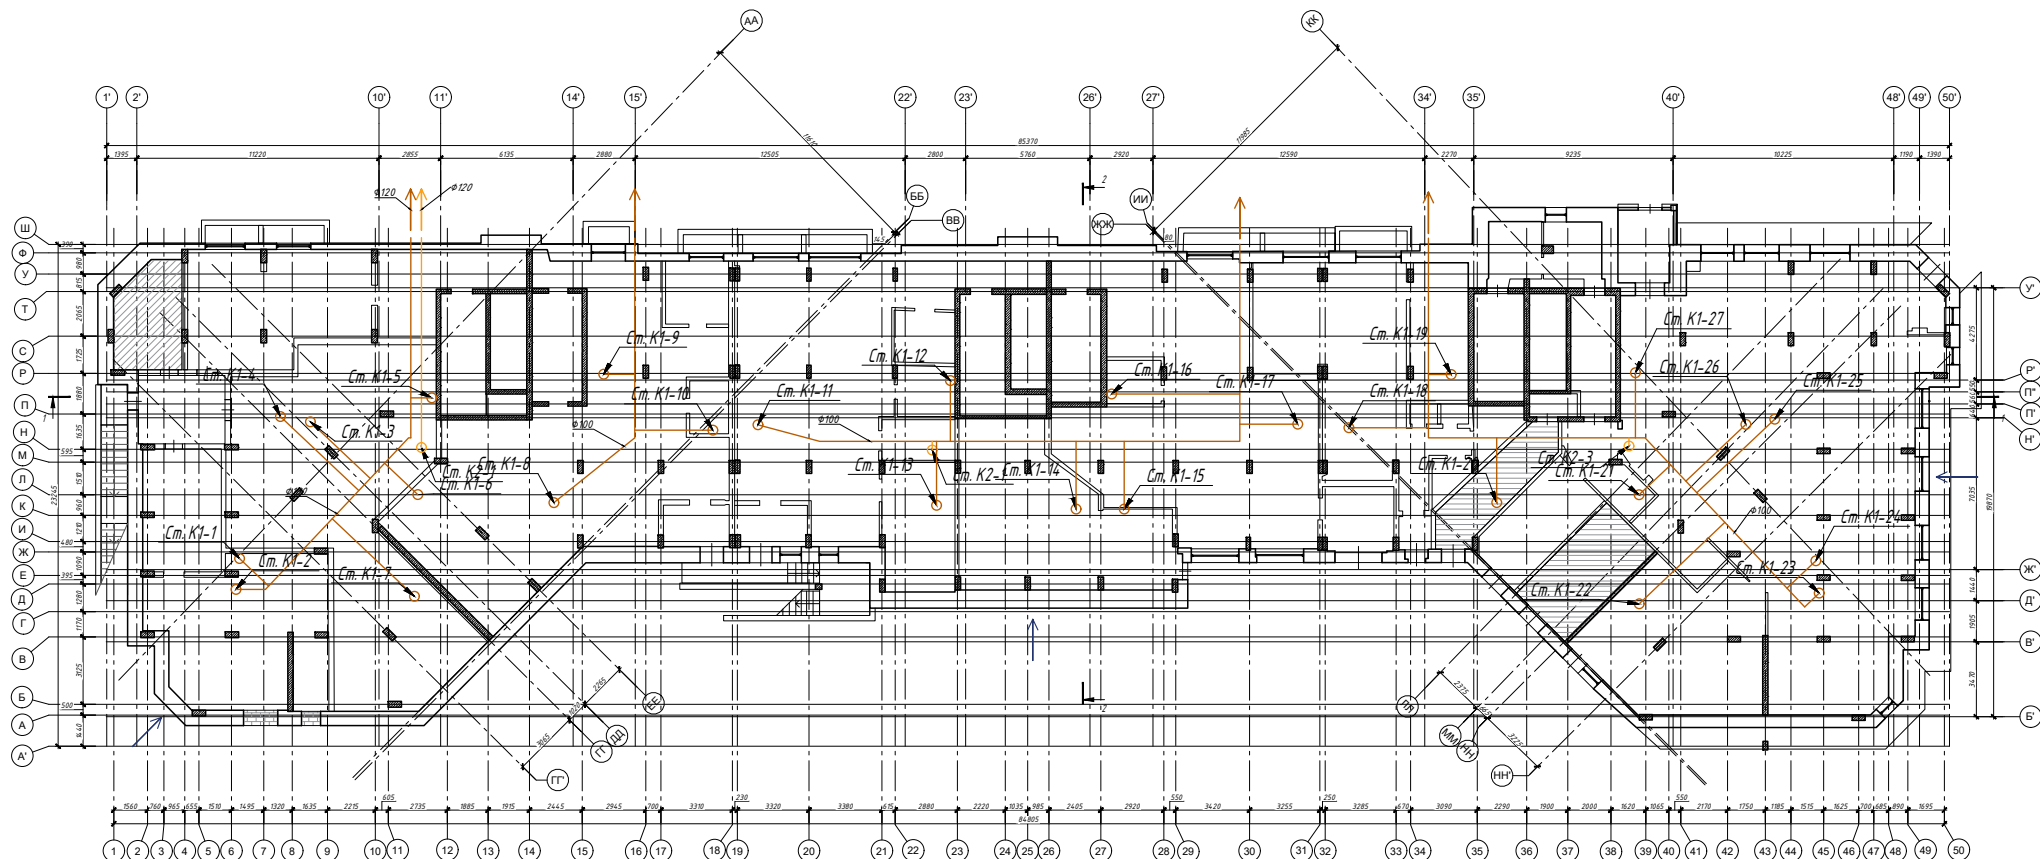

- Условные обозначения:
- ввод в здание системы электроснабжения
 - вывод из здания канализационной системы
 - - стояк канализационной системы К1
 - - стояк канализационной системы К2

Примечание: За отметку 0.00 принят уровень чистого пола первого этажа.


Шифр 176/25-СК-ТЗ-Г				
Техническое обследование строительных конструкций и инженерных систем здания многоквартирного жилого дома, расположенного по адресу: МО, г.о. Истра, ул. 25 Лет Октября, д. 9				
Изм.	Кол.уч.	Лист	№ Док.	Подпись
Разработал	Богатырева			
Разработал	Шеманаева			
Н. контр.	Позднякова			
Н. контр.	Полуэктова			
Техническое заключение			Стадия	Лист
План расположения стояков и трассировка канализации подвала/цокольного этажа			ТЗ	64
			Листов	70
			ГБУ МО "УТНКТ"	

Согласовано

Подп. и дата

Взам. инв. N

Инв. N подл.

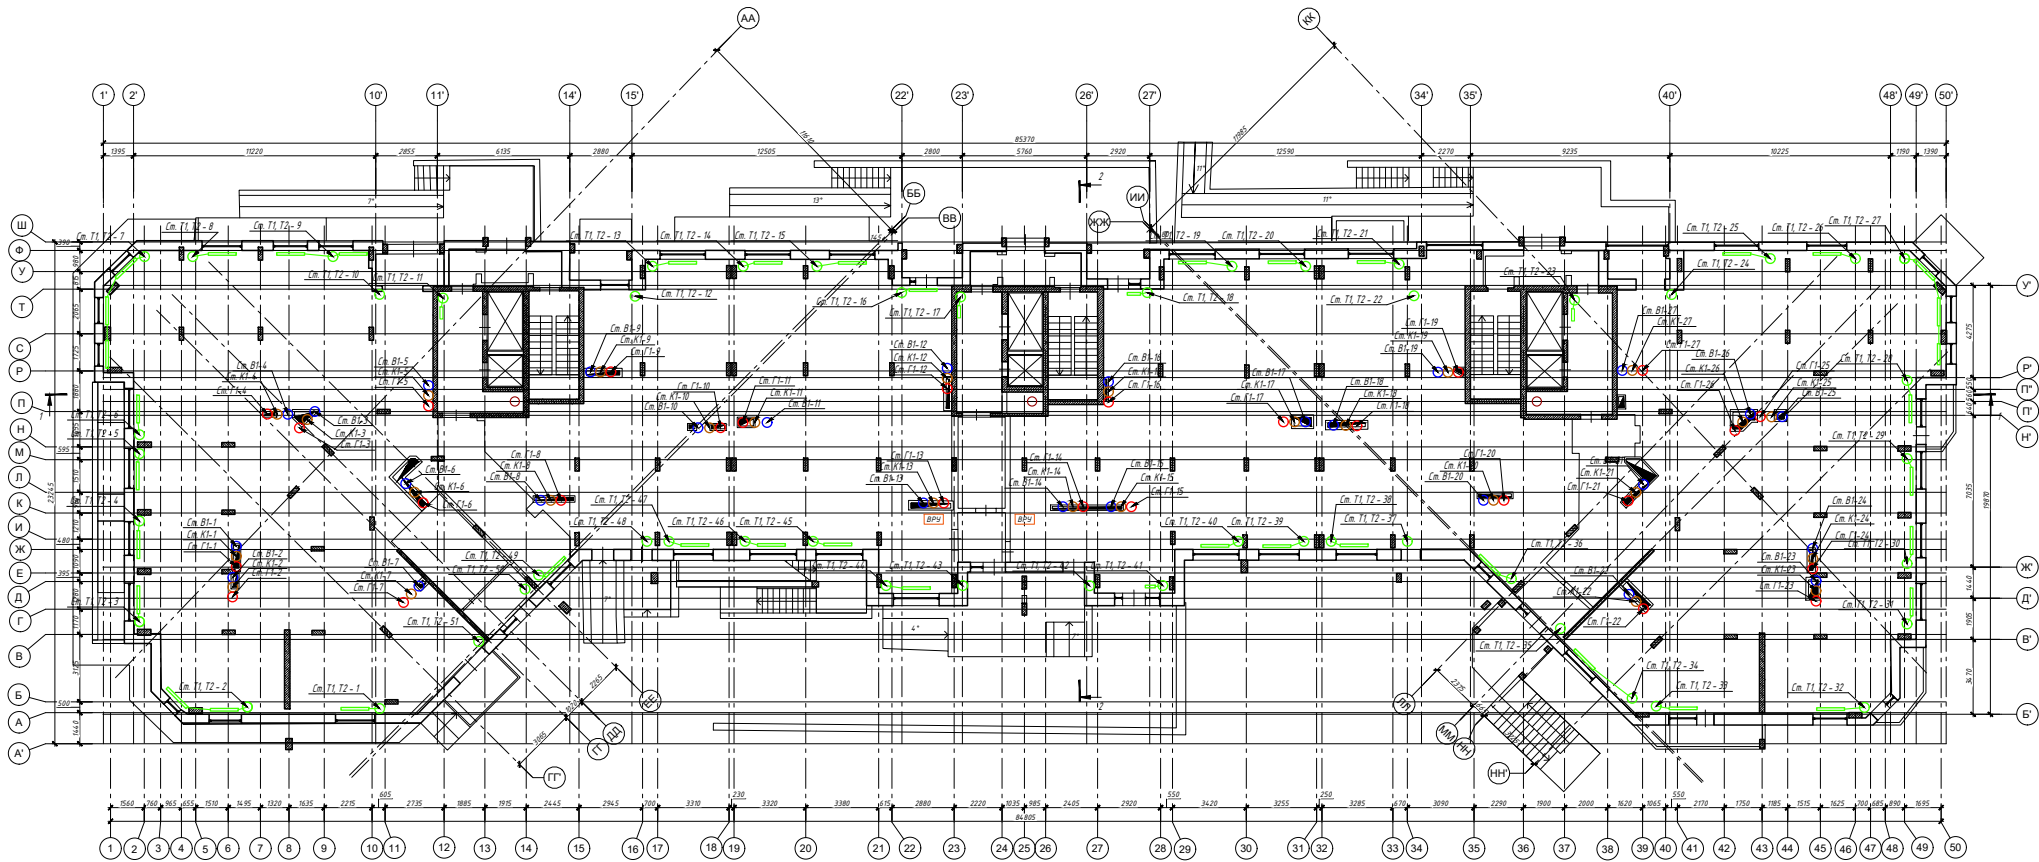

Условные обозначения:

- - стояк системы горячего водоснабжения Г1
- - стояк системы холодного водоснабжения В1
- - стояк канализационной системы К1
- - стояк системы центрального отопления Т1, Т2, Ф27
- - мусоропровод
- - радиатор
- - водно-распределительное устройство

Примечание: За отметку 0.00 принят уровень чистого пола первого этажа.


					Шифр 176/25-СК-ТЗ-Г		
					Техническое обследование строительных конструкций и инженерных систем здания многоквартирного жилого дома, расположенного по адресу: МО, г.о. Истра, ул. 25 Лет Октября, д. 9		
Изм.	Кол.уч.	Лист	№ Док.	Подпись	Дата	Техническое заключение	
Разработал	Богатырева					ТЗ	Лист 65
Разработал	Шеманаева					70	
Н. контр.	Позднякова					План расположения стояков инженерных систем 1-го этажа	
Н. контр.	Полуэктова					ГБУ МО "УТНКТ"	

Согласовано

Взам.инж. Н

Подп. и дата

Инф. и подл.

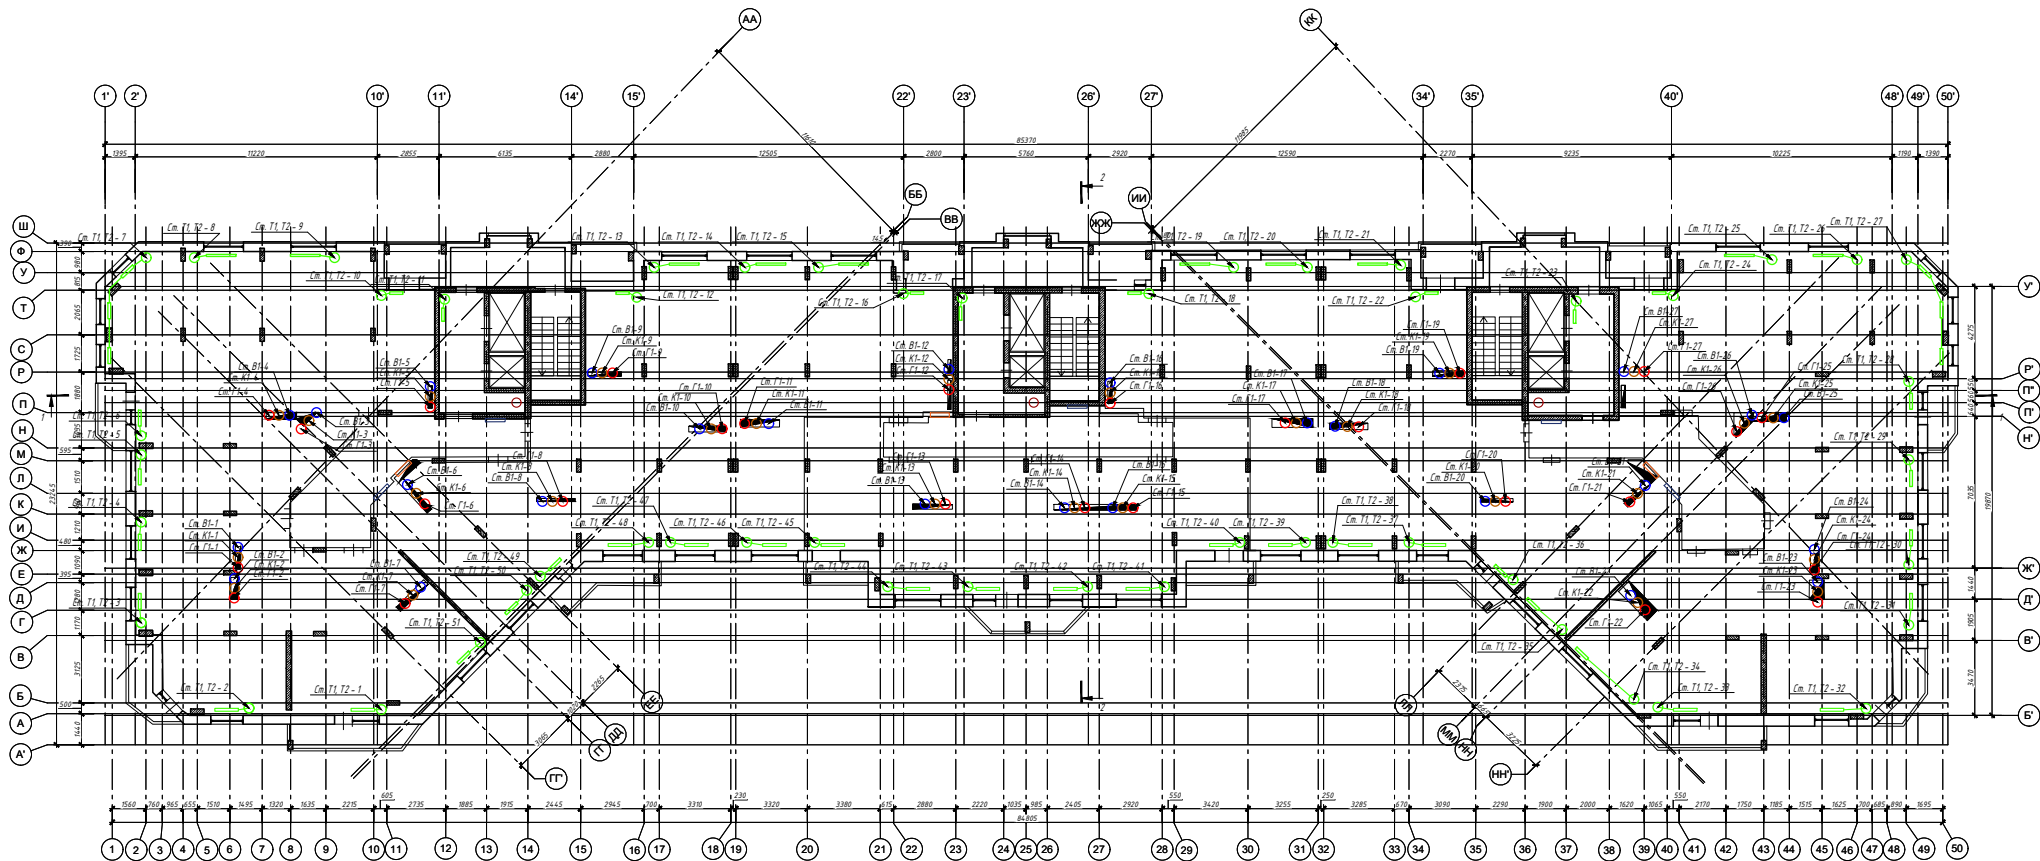

Условные обозначения:

- - стояк системы горячего водоснабжения Г1
- - стояк системы холодного водоснабжения В1
- - стояк канализационной системы К1
- - стояк системы центрального отопления Т1, Т2, Ф27
- - мусоропровод
- система дымоудаления
- счетчики электроснабжения
- радиатор


Примечание: За отметку 0.00 принят уровень чистого пола первого этажа.

				Шифр 176/25-СК-ТЗ-Г		
				Техническое обследование строительных конструкций и инженерных систем здания многоквартирного жилого дома, расположенного по адресу: МО, г.о. Истра, ул. 25 Лет Октября, д. 9		
Изм.	Кол.уч.	Лист	№ Док.	Подпись	Дата	
Разработал	Богатырева					
Разработал	Шеманаева					
Н. контр.	Позднякова					
Н. контр.	Полужатова					
				Техническое заключение		
				ТЗ	66	70
				План расположения стояков инженерных систем 2 - 6-го этажа		
				ГБУ МО "УТНР"		

Согласовано

Взам.инж. Н.
Подп. и дата
Инф. и подл.

План расположения стояков инженерных систем 7 - 8-го этажа

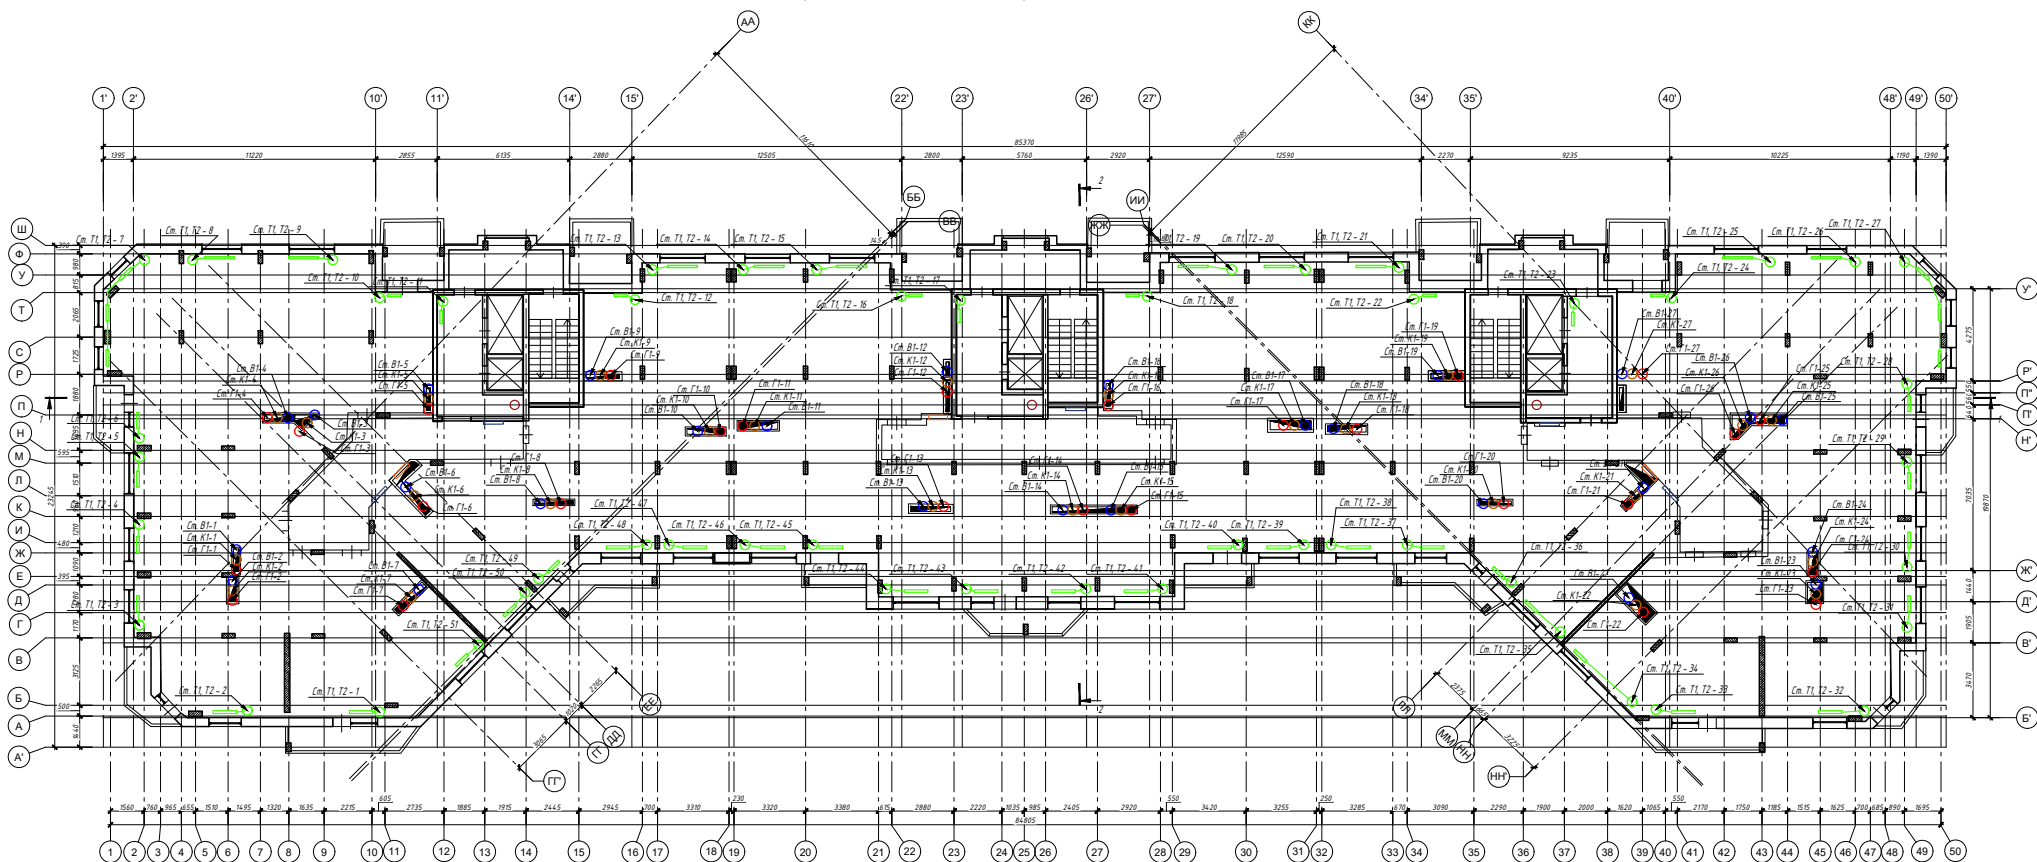

Условные обозначения:

- - стояк системы горячего водоснабжения Г1
- - стояк системы холодного водоснабжения В1
- - стояк канализационной системы К1
- - стояк системы центрального отопления Т1, Т2, Ф27
- - мусоропровод
- система дымоудаления
- счетчики электроснабжения
- радиатор

Примечание: За отметку 0.00 принят уровень чистого пола первого этажа.

						Шифр 176/25-СК-ТЗ-Г			
						Техническое обследование строительных конструкций и инженерных систем здания многоквартирного жилого дома, расположенного по адресу МО, г.о. Истра, ул. 25 Лет Октября, д. 9			
Изм.	Кол.уч.	Лист	№Док.	Подпись	Дата	Техническое заключение	Стация	Лист	Листов
Разработал	Богатырева						ТЗ	67	70
Разработал	Шеманаева								
Н. контр.	Позднякова					План расположения стояков инженерных систем 7 - 8-го этажа	ГБУ МО "УТНКТ"		

Согласовано

Взам.инф. №

Подп. и дата

Инф. № подл.



План расположения стояков инженерных систем 9 - 10-го этажа

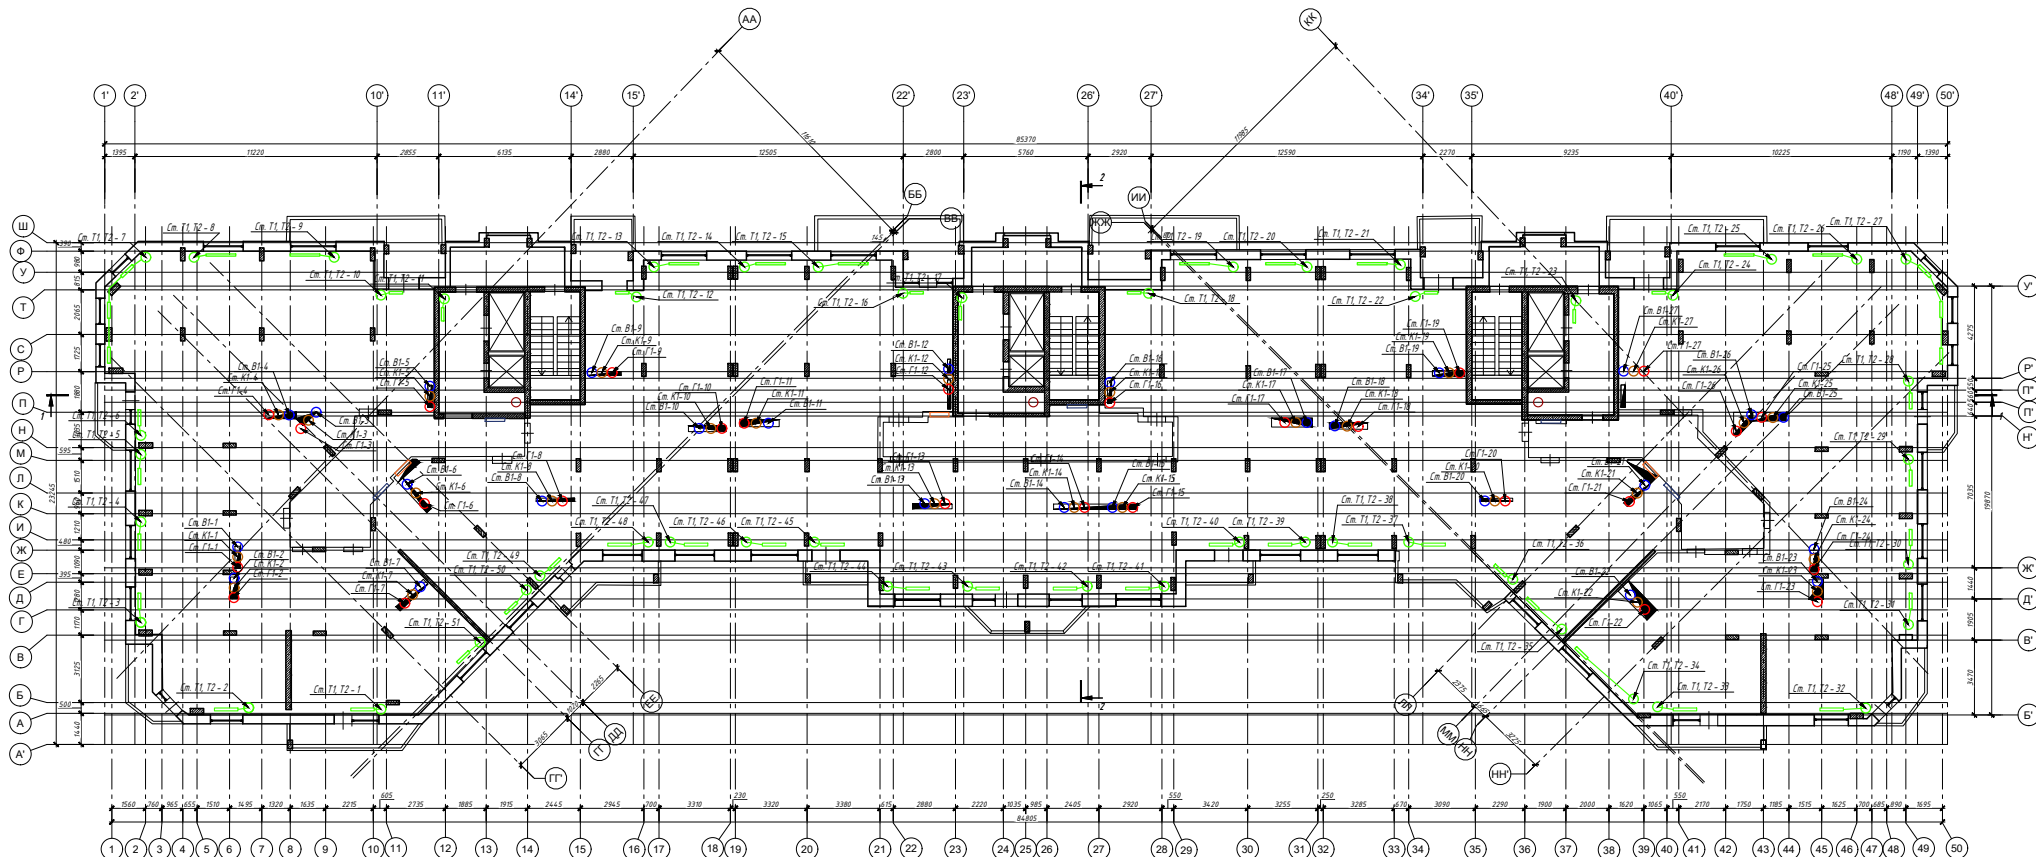

Условные обозначения:

- - стояк системы горячего водоснабжения Г1
- - стояк системы холодного водоснабжения В1
- - стояк канализационной системы К1
- - стояк системы центрального отопления Т1, Т2, Ф27
- - мусоропровод
- - система дымоудаления
- - счетчики электроснабжения
- - радиатор


Примечание: За отметку 0.00 принят уровень чистого пола первого этажа.

						Шифр 176/25-СК-ТЗ-Г			
						Техническое обследование строительных конструкций и инженерных систем здания многоквартирного жилого дома, расположенного по адресу МО, г.о. Истра, ул. 25 Лет Октября, д. 9			
Изм.	Кол.уч.	Лист	№ Док.	Подпись	Дата	Техническое заключение	Стадия	Лист	Листов
Разработал	Богатырева						ТЗ	68	70
Разработал	Шеманаева								
Н. контр.	Позднякова					План расположения стояков инженерных систем 9 - 10-го этажа	ГБУ МО "УТНР"		
Н. контр.	Полуэктова								
						 Правительство Московской области			

Согласовано

Подп. и дата
Взам. инж. Н
Инф. и подл.

План расположения стояков инженерных систем 11-го этажа

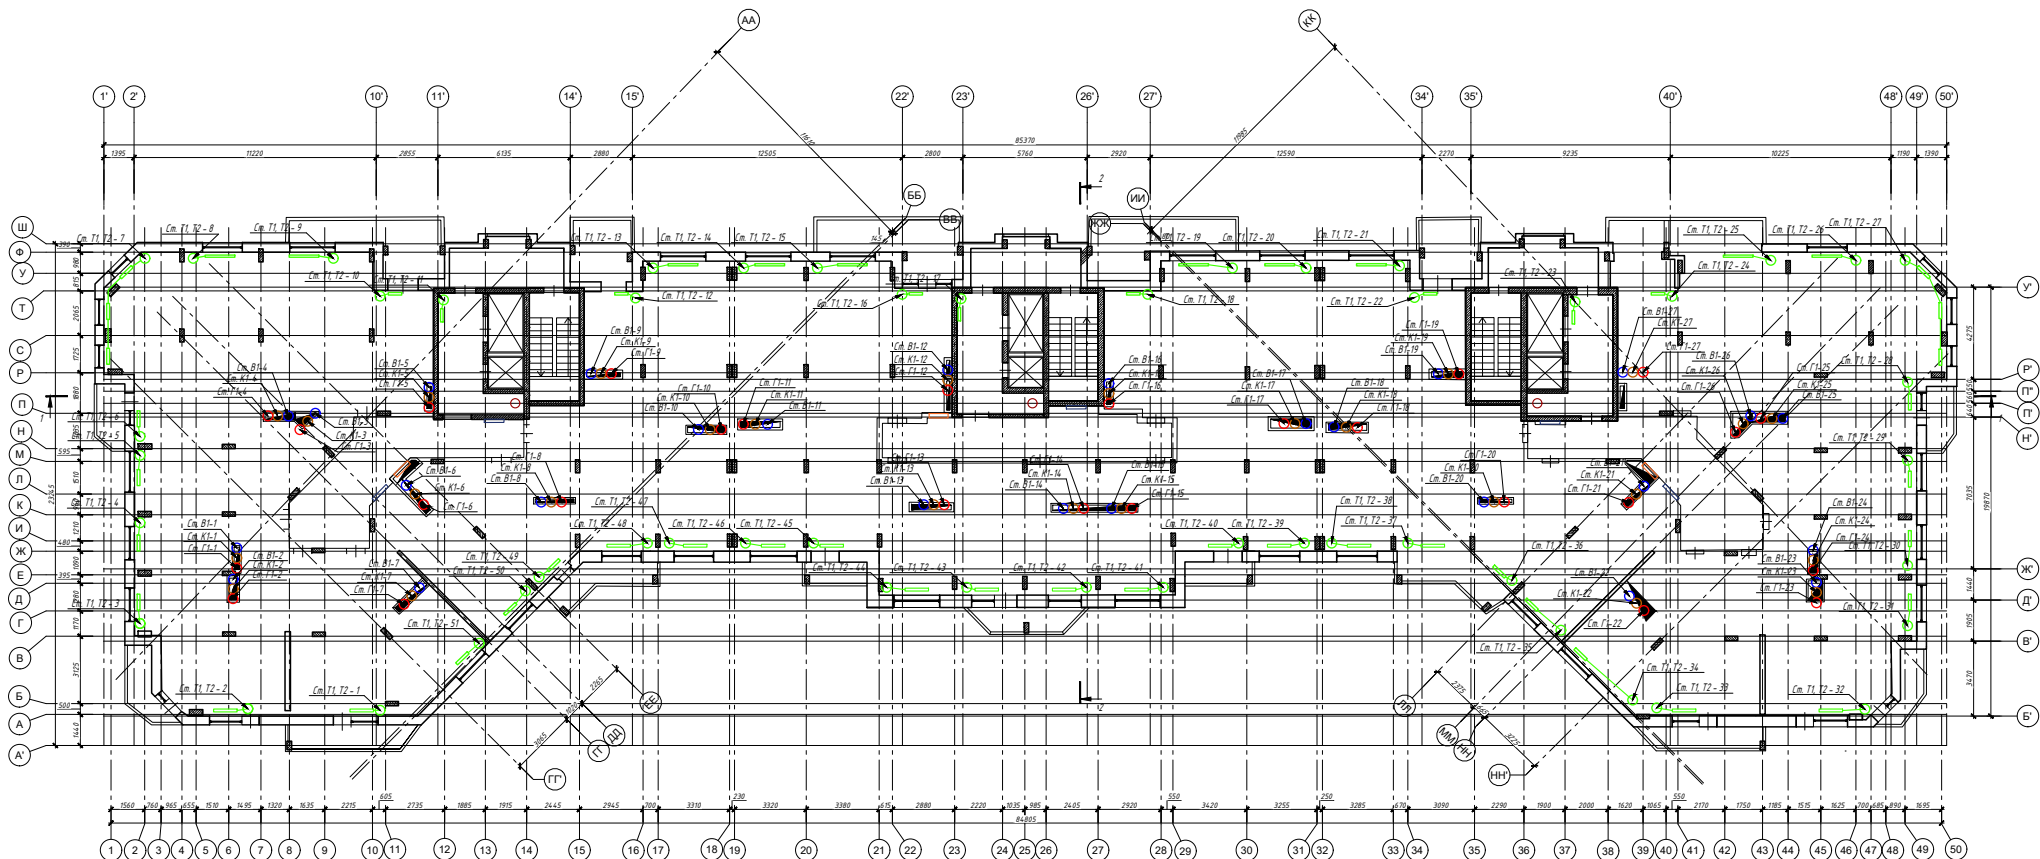

Условные обозначения:


- - стояк системы горячего водоснабжения Г1
- - стояк системы холодного водоснабжения В1
- - стояк канализационной системы К1
- - стояк системы центрального отопления Т1, Т2, Ф27
- - мусоропровод
- система дымоудаления
- счетчики электроснабжения
- радиатор

Примечание: За отметку 0.00 принят уровень чистого пола первого этажа.

				Шифр 176/25-СК-ТЗ-Г		
				Техническое обследование строительных конструкций и инженерных систем здания многоквартирного жилого дома, расположенного по адресу: МО, г.о. Истра, ул. 25 Лет Октября, д. 9		
				Техническое заключение		
				ТЗ	69	70
				План расположения стояков инженерных систем 11-го этажа		
				ГБУ МО "УТНР"		

Согласовано

Взам.инж. Н
Подп. и дата
Инф. и подл.

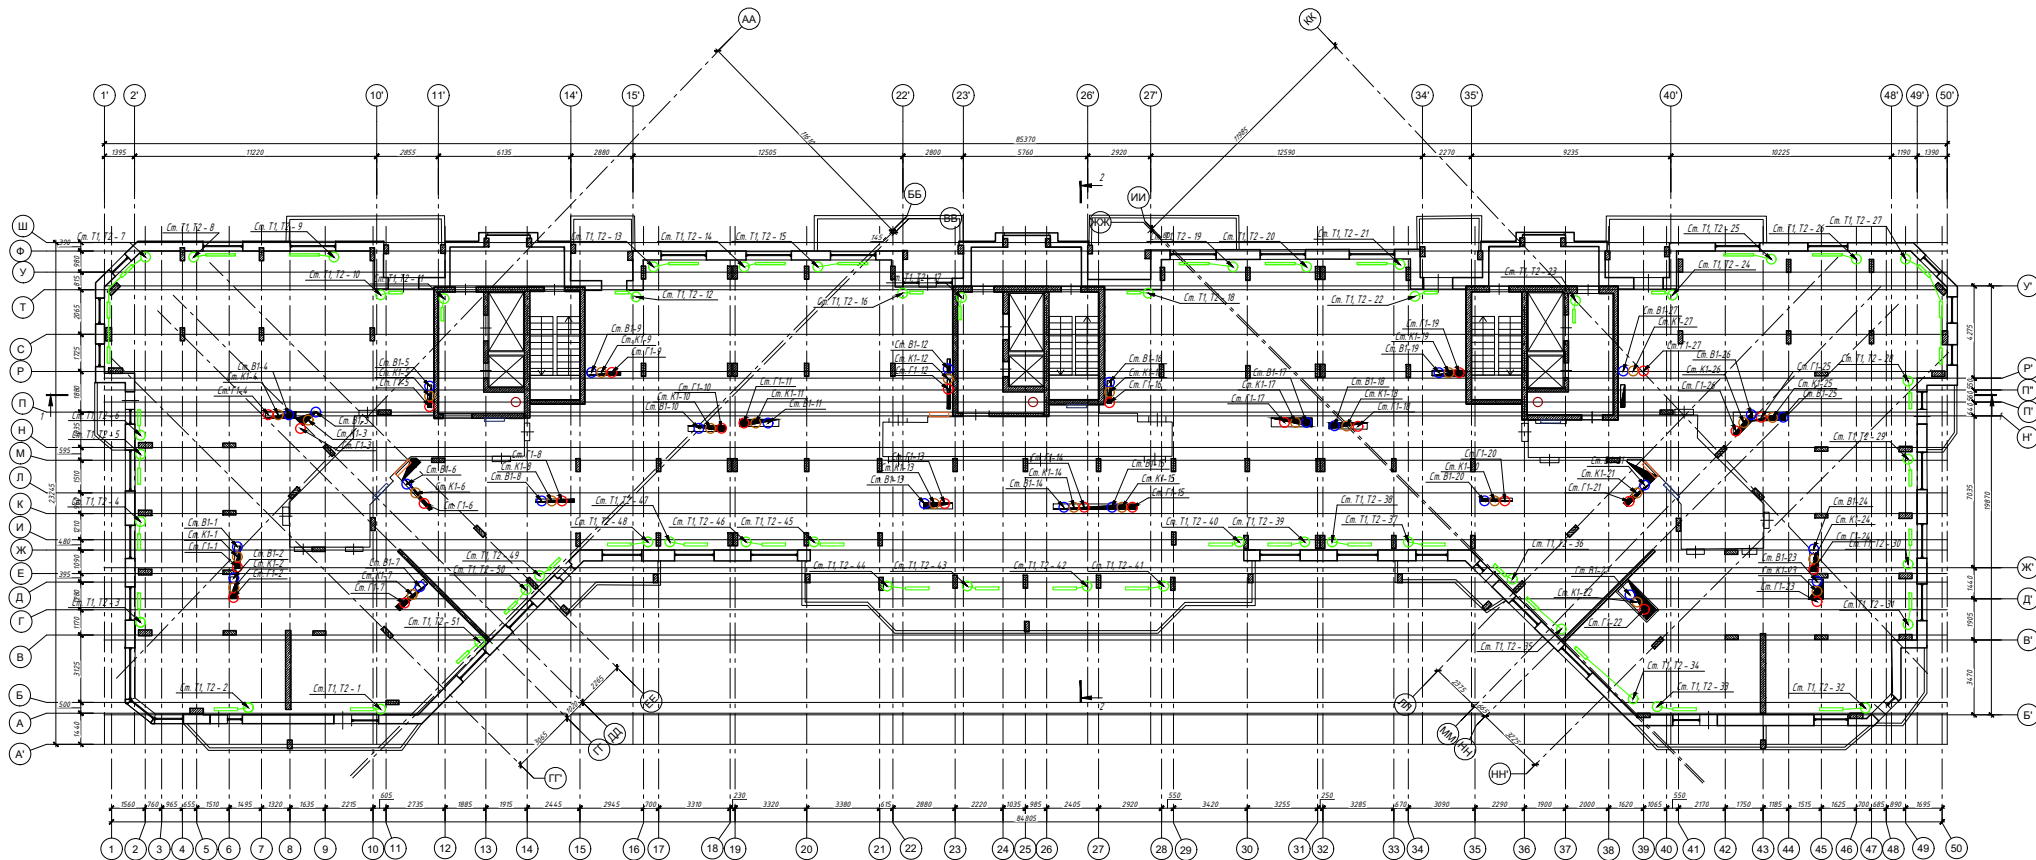

Условные обозначения:

- - стояк системы горячего водоснабжения Г1
- - стояк системы холодного водоснабжения В1
- - стояк канализационной системы К1
- - стояк системы центрального отопления Т1, Т2, Ф27
- - мусоропровод
- система дымоудаления
- счетчики электроснабжения
- радиатор

Примечание: За отметку 0.00 принят уровень чистого пола первого этажа.

					Шифр 176/25-СК-ТЗ-Г		
					Техническое обследование строительных конструкций и инженерных систем здания многоквартирного жилого дома, расположенного по адресу: МО, г.о. Истра, ул. 25 Лет Октября, д. 9		
Изм.	Кол.уч.	Лист	№ Док.	Подпись	Дата	Техническое заключение	Стадия
Разработал	Богатырева						Лист
Разработал	Шеманаева						Листов
Н. контр.	Позднякова					План расположения стояков инженерных систем 12-13-го этажа	ТЗ
Н. контр.	Полужтова						70
						ГБУ МО "УТНР"	70

Согласовано

Взам.инж. Н

Подп. и дата

Инф. и подл.